

OSPEDALE SESTO SAN GIOVANNI

COSTRUTTORE QUADRO



Via G. Galilei 7 - 20060 GESSATE (MI) - ITALY
Tel. +39 02.9538.2887/97 r.a. - Fax +39 02.9538.4689
www.elektronorm.it - email info@elektronorm.it

TENSIONE DI ALIMENTAZIONE 400V

TENSIONE AUSILIARI DI COMANDO: -

TENSIONE AUSILIARI -

CORRENTE NOMINALE 250A

Icc : 25KA

POTENZA NOMINALE -

FREQUENZA 50 HZ

CONDUTTORI ALIMENTAZIONE VEDI SCHEMA ELETRICO

PROVENIENZA ALIMENTAZIONE -

DIMENSIONI ARMADIO (LxHxP): 1150X2100X400

GRADO DI PROTEZIONE: IP 55

NORMA: IEC / CEI EN 60439

QUADRO

Q.E. GENERALE Q.F.M PREFERENZIALE

R.D.P. S.r.l.

REV.	DATA	OGGETTO MODIFICA	DIS.	CONTR.	APPR.	TITOLO	SCHEMA	N. DIS.	TOT. FOGLI
2	24/09/2009	COME COSTRUITO	W.P.	R.B.		COPERTINA	SC-01	09.91.01-SC-01	8
1	19/07/2008	EMISSIONE PER APPROVAZIONE	W.P.	R.B.		APPARATO			
						QE01 Q.F.M. PREFERENZIALE OSPEDALE SESTO SAN GIOVANNI			
								FOGLIO 1	SEGUE 2

SPECIFICHE TECNICHE PER BARRATURE E CABLAGGIO / BUSBAR AND WIRING TECHNICAL DATE / DETAIL DE BARRES ET CABLAGES

BARRATURA : RAME copper/cuivre ALLUMINIO aluminium INGIUNATA sheathed/en gaine
 busbar system STAGNATA tinned/etane RESINATA resin coated/moule' ARGENTATA silver plated/argentata

BARRATURA ORIZZONTALE : POLI : 2 3 4
 horizontal busbar system barres horizontales

BARRATURA VERTICALE : POLI : 2 3 4
 vertical busbar system barres verticales

BARRA DI TERRA :
 horizontal busbar system barres horizontales

GIUNZIONI : GRAFITATE graphite pasted pate de graphite

FORMA QUADRO : 3
 internal separation of assemblies separation interieur des appareillages

INGRESSI : IN CAVO cable IN BLINDO bus duct/bar blindé
 DAL BASSO from bottom/den bas DALL' ALTO from top/den haut

USCITE : IN CAVO cable IN BLINDO bus duct/bar blindé
 DAL BASSO from bottom/den bas DALL' ALTO from top/den haut

DIVISIONE QUADRO PER TRASPORTO : SINGOLE COLONNE each column separately VEDI FRONTE QUADRO see front view olog
 condition de transport colonnes separees voyez shema

AMPLIABILITA' : A DESTRA left side A SINISTRA right side
 extension features:right side a gauche both sides les deux cotes

09.91.01-SC-01

NUMERO MATRICOLA QUADRO :
 n. matricule tableau

TENSIONE NOMINALE (Vn) : 400Vcca TENSIONE AUX. :
 nominal operating voltage auxiliary voltage
 tension of service tension auxiliaire

CORRENTE NOMINALE (In) : 250A FREQUENZA : 50HZ
 nominal current frequency
 courant nominal frequence

CABLAGGIO NEUTRO : 50% In 100% In
 neuter wiring cablage neutre

CIRCUITI AUX. : 1.5mm² N07V-K
 aux. circuits/circuits aux.
 CIRCUITI AMP. : 2.5mm² N07G9-K
 ammeter circuits/circuits amp.
 CIRCUITI VOLT. : 1.5mm²
 voltmeter circuits/circuits volt.

CABLAGGIO :
 wiring cablage

TIPO CONDUTTORE :
 wires type type de cable

SIGLATURA CAVI DI POTENZA : NON SIGLATA
 power cable identification no-identif./non identif. identifi. cable de puissance SPECIALE
 special/speciales

SIGLATURA CAVI AUX. : PROGRESSIVA
 auxiliary cable identification progressive identifi. cable auxiliaires SPECIALE
 special/speciales

COLORAZIONE CAVI POTENZA : NERO
 power cable colouring black/noir colour cable puissance

COLORAZIONE CAVI AUSILIARI : NERO
 aux. wiring colouring black/noir colour cable auxiliaires

SINTETICO FRONTE QUADRO :
 mimic diagram on front panel

NOTE :
 notes

(1) - A RICHIESTA /on request / sur demande

LO SCHEMA E' RAPPRESENTATO NELLE SEGUENTI CONDIZIONI : The diagram shows the following conditions /Le schema represente le suivant conditions :
 - INTERRUPTORE IN ESecuzione RIN. O ESTR. , APERTO E INSERITO. - C-b. in plug-in or withdrawable version, off and connected/disjoncteurs en version debranchable en position ouvert et d'insertion
 - SGANCIA TORI NON INTERVENUTI. - Releases not tripped/Non declenche sur defaut
 - COMANDO A MOTORE CON MOLLE CARICHE. - Motor operator with charged springs/Commande par moteur avec ressort bandes
 - CIRCUITI ELETTRICI IN ASSENZA DI TENSIONE - Electrics circuits de-energised/Circuits electriques non alimentes




TITOLO	CARATTERISTICHE TECNICHE	SCHEMA	N. DIS.	09.91.01-SC-01
IPRIMO	0E01.0.F.M. PREFERENZIALE OSPEDALE SESTO SAN GIOVANNI	SC-01	FUOGIO	3
			SEQUE	4
			TOT. FOGLI	8

N. ARCH. SERVER/TECNICO/COMESSE. 2009

00 01 02 03 04 05 06 07 08 09 10 11 12 13 14 15 16 17 18 19

E' SEVERAMENTE VIETATA LA RIPRODUZIONE E LA DIVULGAZIONE A TERZI SENZA LA NOSTRA SPECIFICA AUTORIZZAZIONE SCRITTA - WITHOUT EXPRESS PERMISSION IS FORBIDDEN TO REPRODUCE AND GIVE OUT THIS DRAWING


E' SEVERAMENTE METATA LA RIPRODUZIONE E LA DIVULGAZIONE A TERZI SENZA LA NOSTRA SPECIFICA AUTORIZZAZIONE SCRITTA - WITHOUT EXPRESS PERMISSION IS FORBIDDEN TO REPRODUCE AND GIVE OUT THIS DRAWING

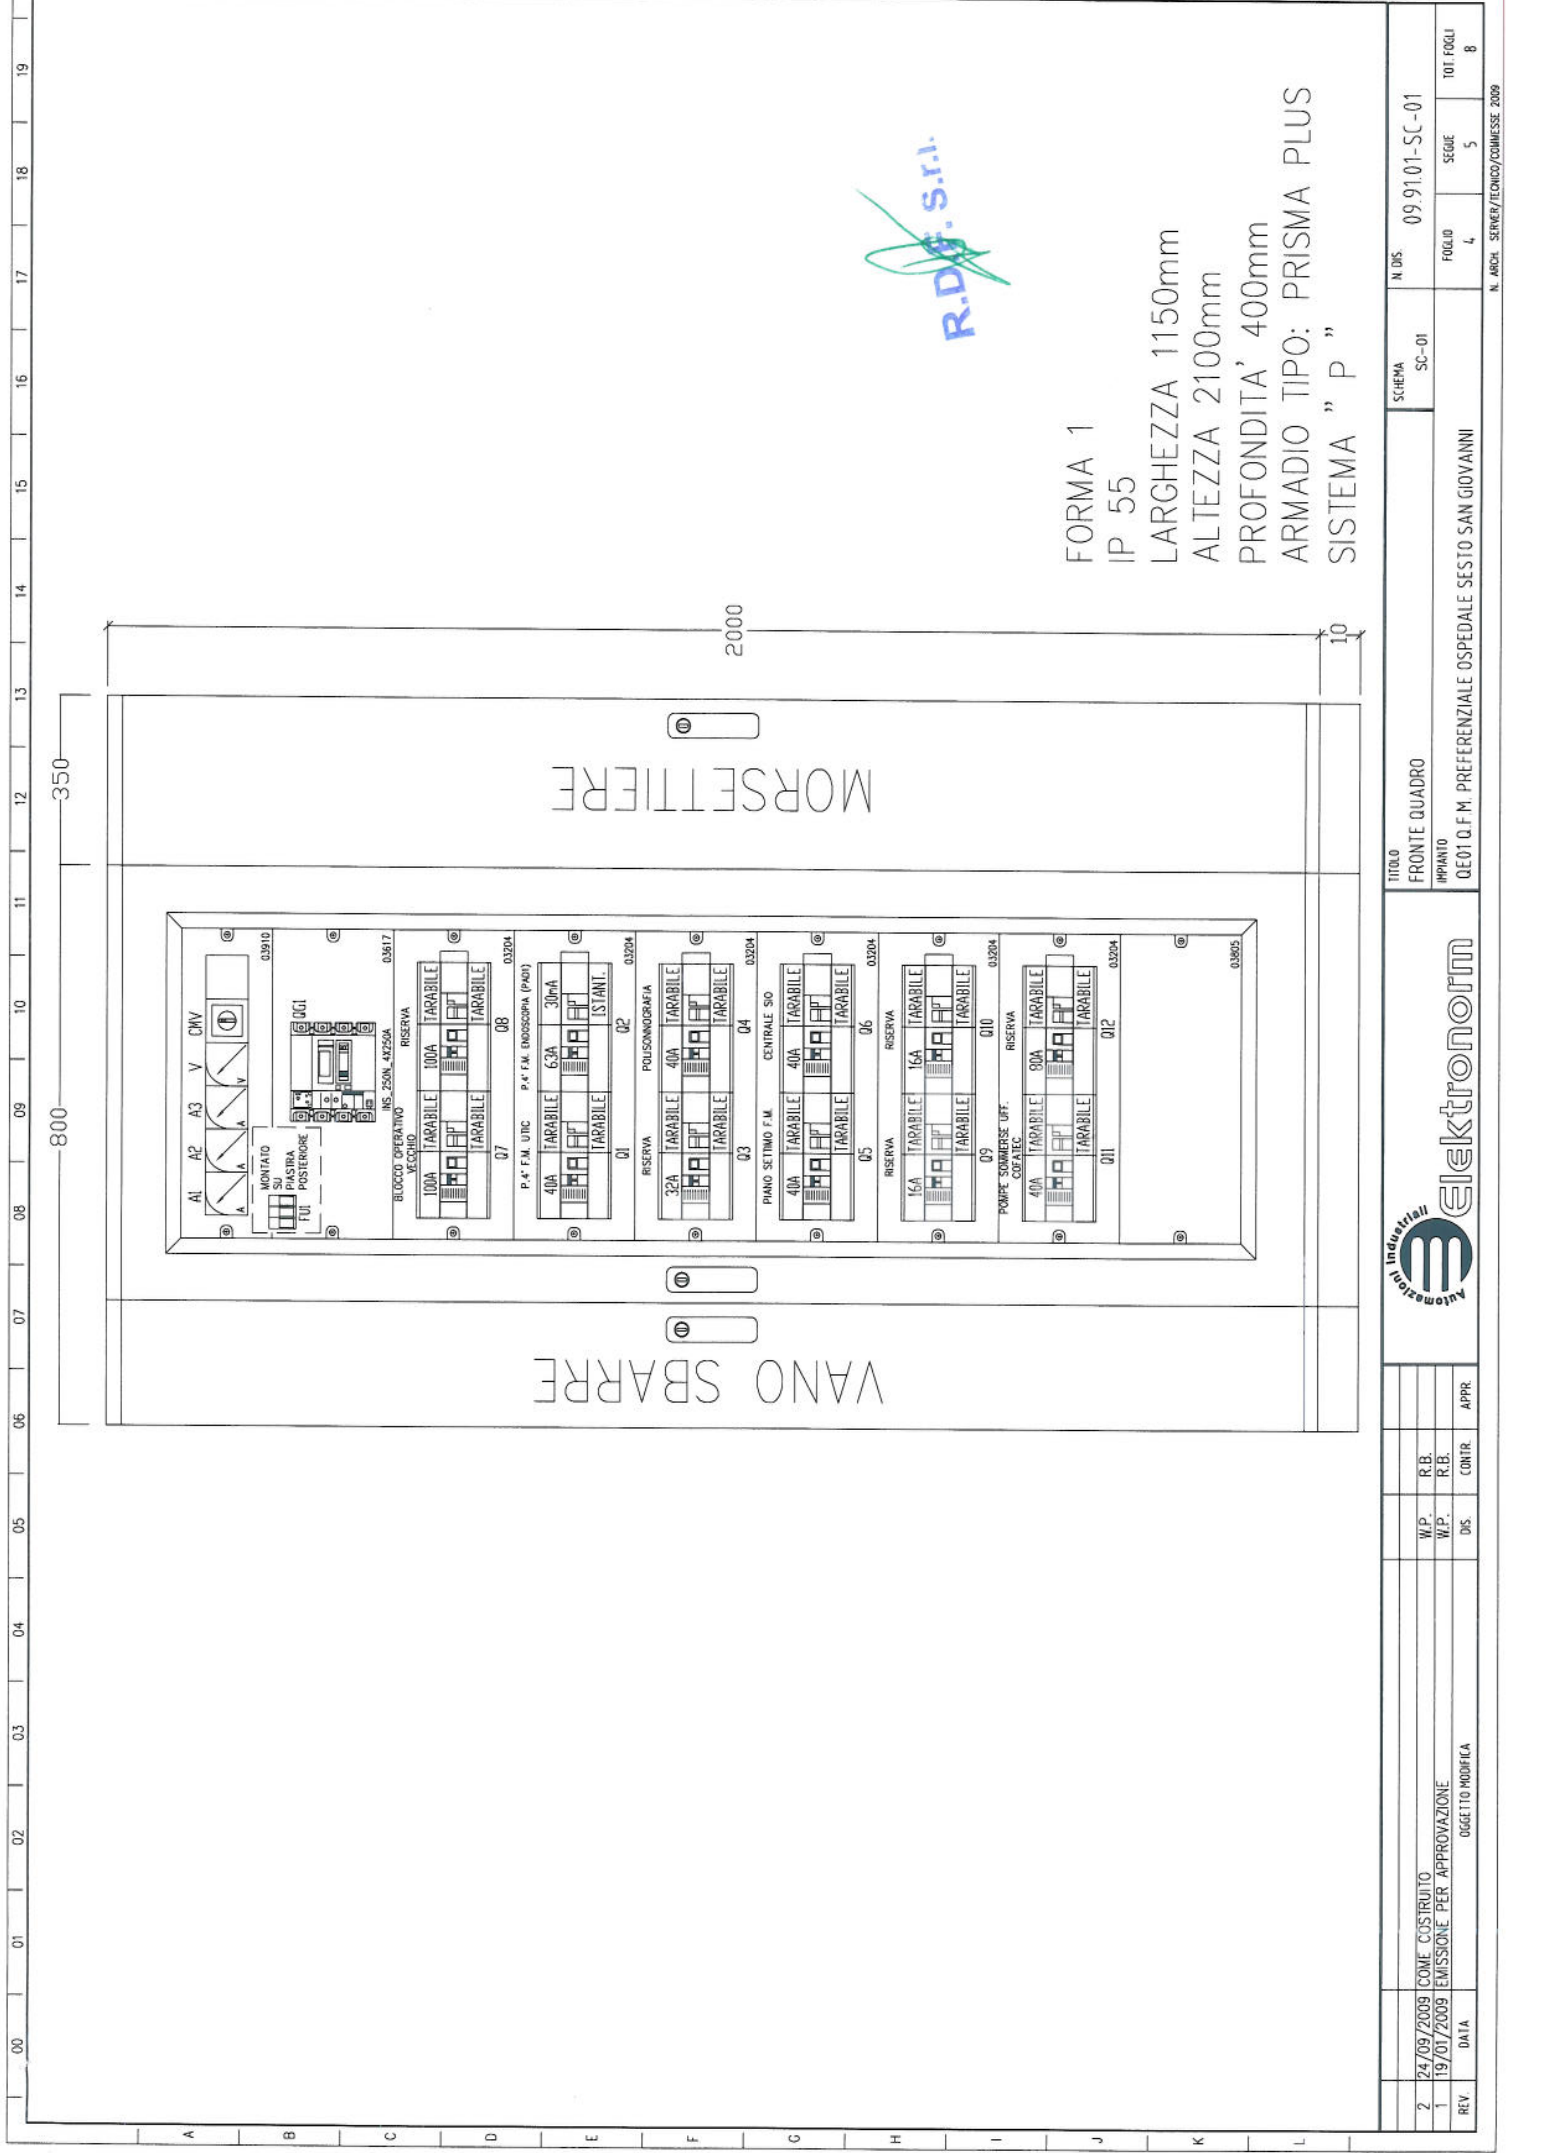

FORMA 1
IP 55
LARGHEZZA 1150mm
ALTEZZA 2100mm
PROFONDITA' 400mm
ARMADIO TIPO: PRISMA PLUS
SISTEMA " P "


REV	DATA	OGGETTO MODIFICA	W.P. R.B.	DIS.	CONTR.	APPR.	TITOLO	SCHEMA	N. DIS.	TOT. FOGLI
2	24/09/2009	COME COSTRUITO	R.B.				FRONTE QUADRO	SC-01	09 91 01-SC-01	8
1	19/01/2009	EMISSIONE PER APPROVAZIONE	R.B.				IMPIANTO			5
							0E01 Q.F.M. PREFERENZIALE OSPEDALE SESTO SAN GIOVANNI			4

N. ARCH. SERVER/TECNICO/COMMESSE 2009

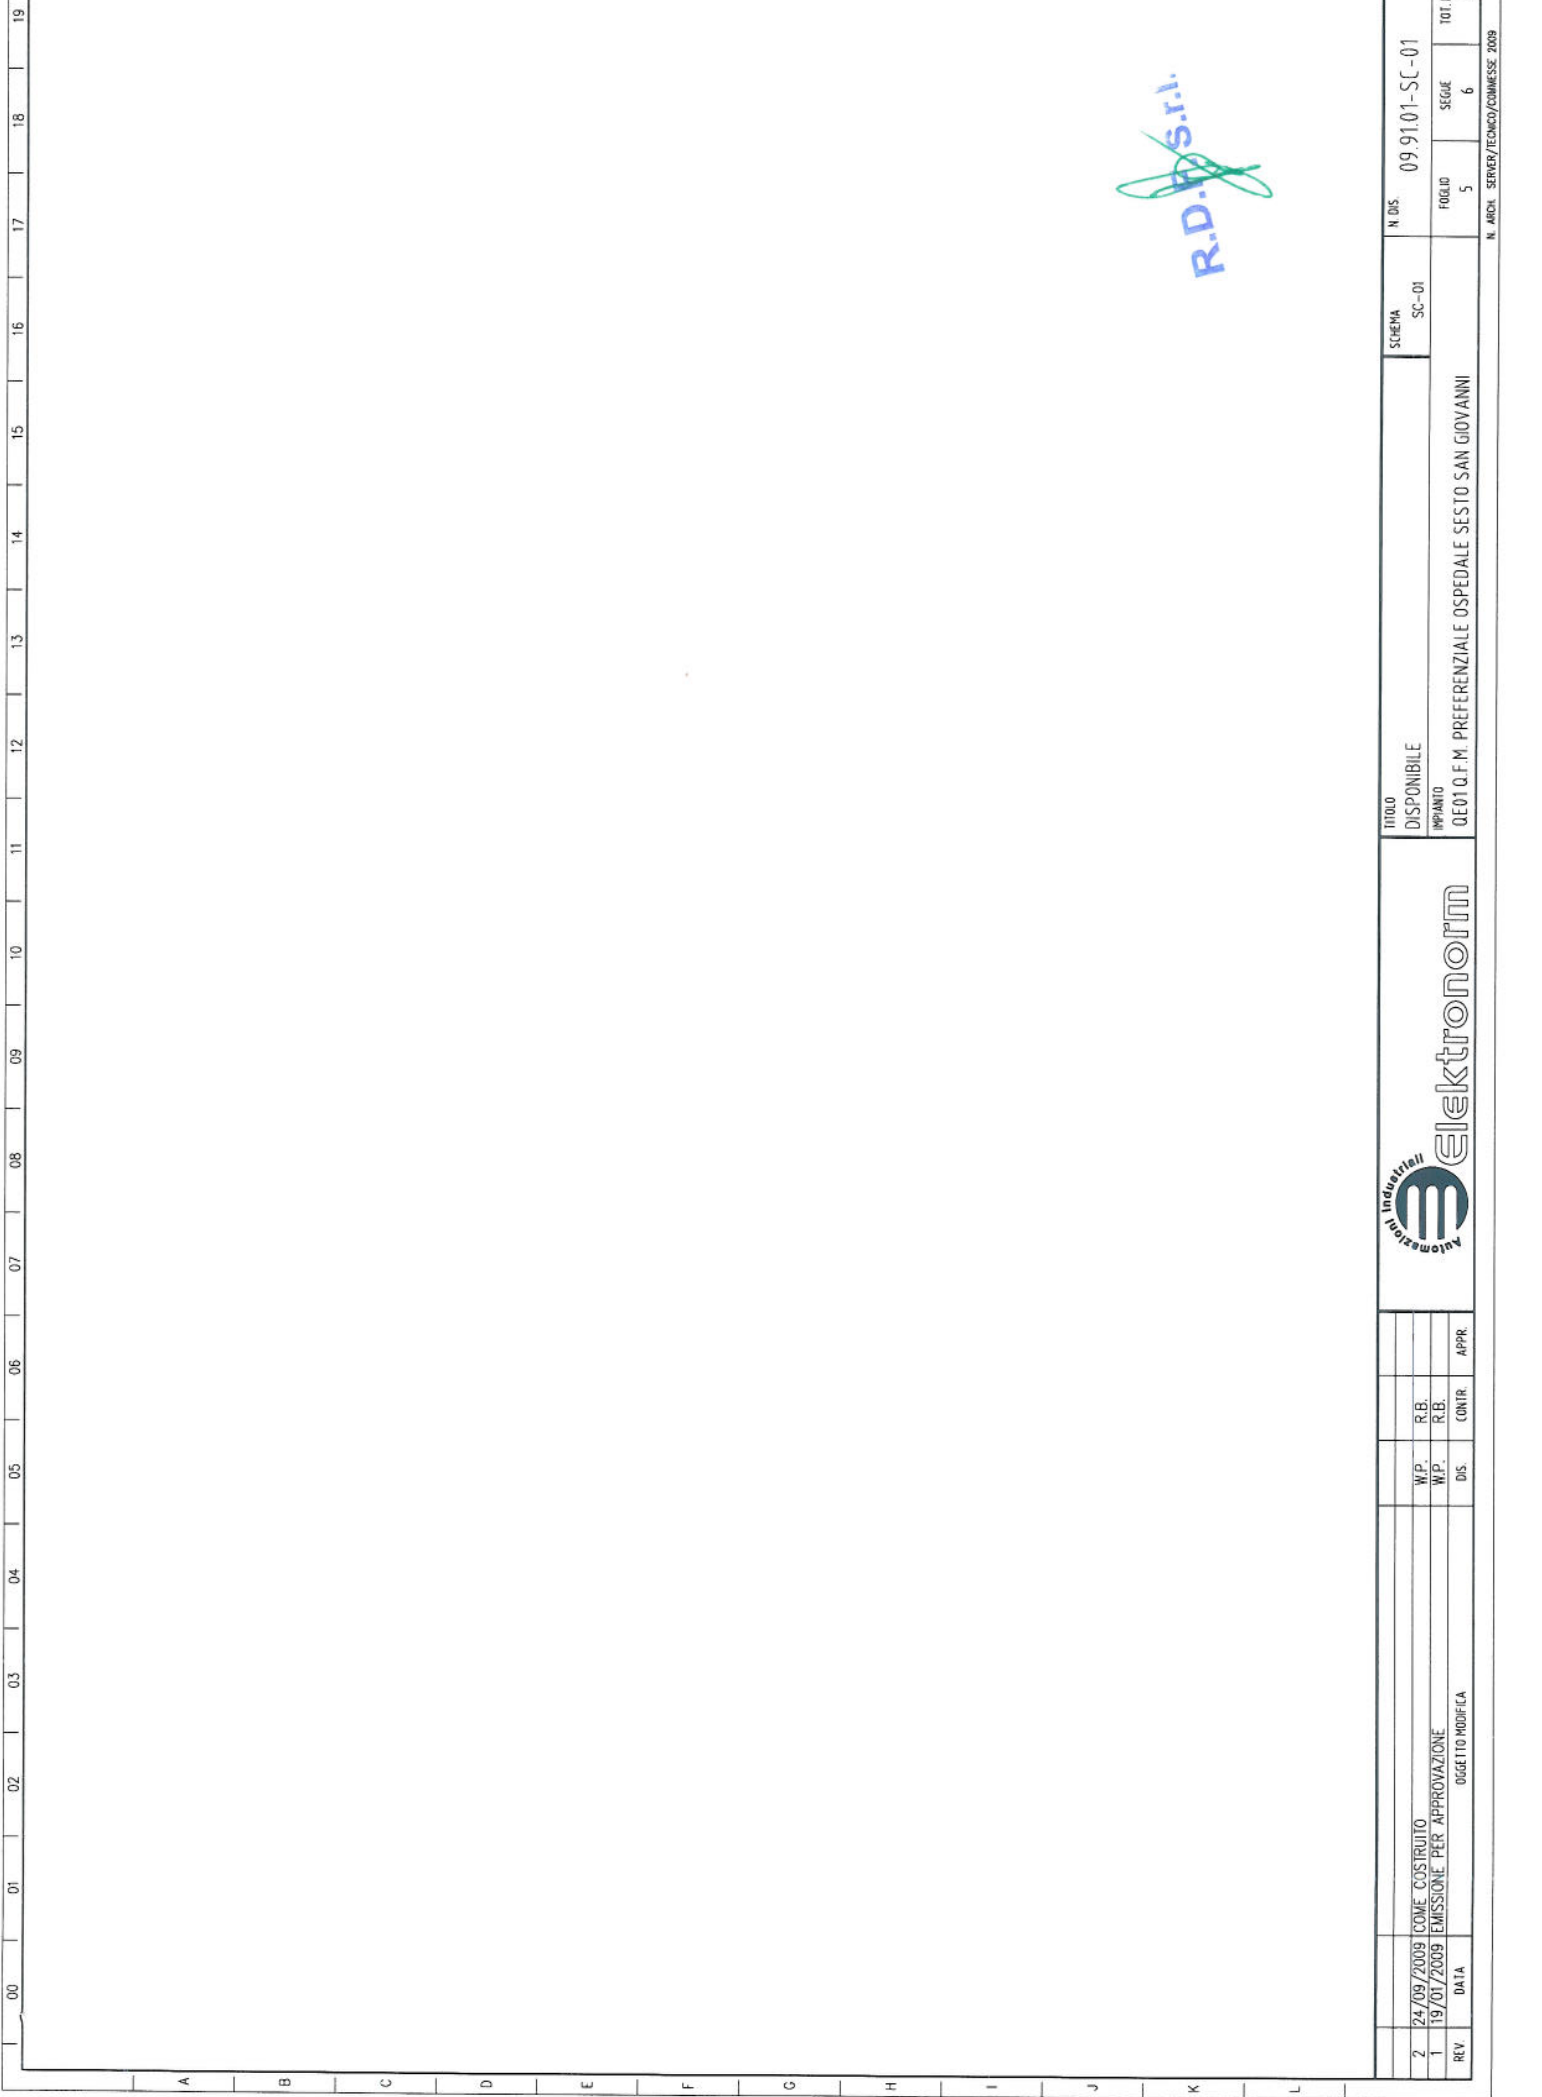

REV		DATA	DIS.		CONTR.		APPR.		SCHEMA		N. DIS		TOT. FOGLI	
2	24/09/2009	COME COSTRUITO	W.P.	R.B.					SC-01	09.91.01-SC-01	5	6	8	
1	19/07/2009	EMISSIONE PER APPROVAZIONE	W.P.	R.B.					TITOLO					
		OGGETTO MODIFICA							DISPONIBILE					
									IMPIANTO					
									QE01 Q.F.M. PREFERENZIALE OSPEDALE SES TO SAN GIOVANNI					




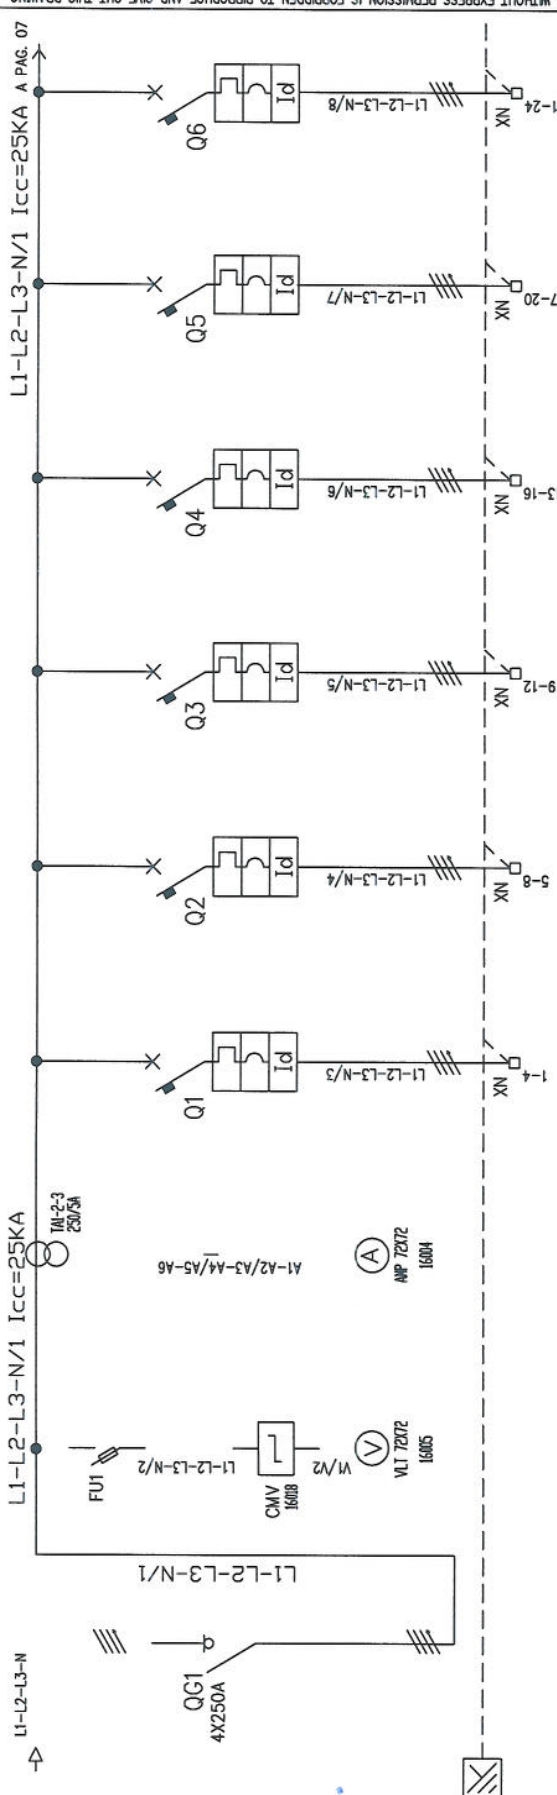

R.D.E. s.r.l.

DATI UTENZA		GENERALI		VOLMETRO		AMPEROMETRO		P.4* F.M. UTIC.		P.4* F.M. ENDOSCOPIA		RISERVA		POLISSINDIAGRAFIA		PIANO SETTIMO F.M.		CENTRALE SID	
1	DENOMINAZIONE UTENZA	1	GENERALE																
2	TENSIONE	2	V																
3	POTENZA	3	kW																
4	In	4																	
5	CONVERTITORI	5																	
6	TIPO E PORTATA	6	INS250 4X250A																
7	CODICI ORDINAZIONE	7	31107																
8	TIPO SGANCIATORE E CURVA	8	SEZIONATORE																
9	TARATURA SGANCIATORE TERMICO	9																	
10	TARATURA SGANCIATORE MAGNETICO	10																	
11	RELE' DIFFERENZIALE	11																	
12	TARATURA RELE' DIFFERENZIALE	12																	
13	CONTATTORE TIPO E PORTATA	13																	
14	RELE' TERMICO TIPO E PORTATA	14																	
15	BASE FUSIBILI TIPO E PORTATA	15																	
16	FUSIBILI TIPO E PORTATA	16																	
17	TRASFORMATORE TIPO	17																	
18	DISPOSITIVO AUTOM. RIFASAMENTO	18																	
19	CONDENSATORI TIPO	19																	
20	RELE' PASSO-PASSO	20																	
21	LIMITATORE	21																	
22	FASI UTILIZZATE	22																	
23	CONDUTTORI INTERNI DI COLLEGAMENTO	23																	
24	CONDUTTORI INTERNI DI COLLEGAMENTO	24																	
25	TIPO	25	FG7DR																
26	SEZ. FASE	26	3X(1X70)+1X170																
27	mm ²	27																	
28	n	28																	
CAVDO		15658		10X38 2A 9G				4X16		4X16		2X16		2X(4X6)		4X16			
REV.		DATA		OGGETTO MODIFICA															
2		24/09/2009		COME COSTRUITO															
1		19/07/2009		EMISSIONE PER APPROVAZIONE															
REV.		DATA		OGGETTO MODIFICA															
TITOLO		SCHEMA UNIFILARE DI POTENZA		INPIANTO		QE01 Q.F.M. PREFERENZIALE OSPEDALE SESTO SAN GIOVANNI													
N. DIS.		SC-01		SC-01															
FOGLIO		6		7		8													
SERIE		7		7		8													
TOT. FOGLI		8		8		8													



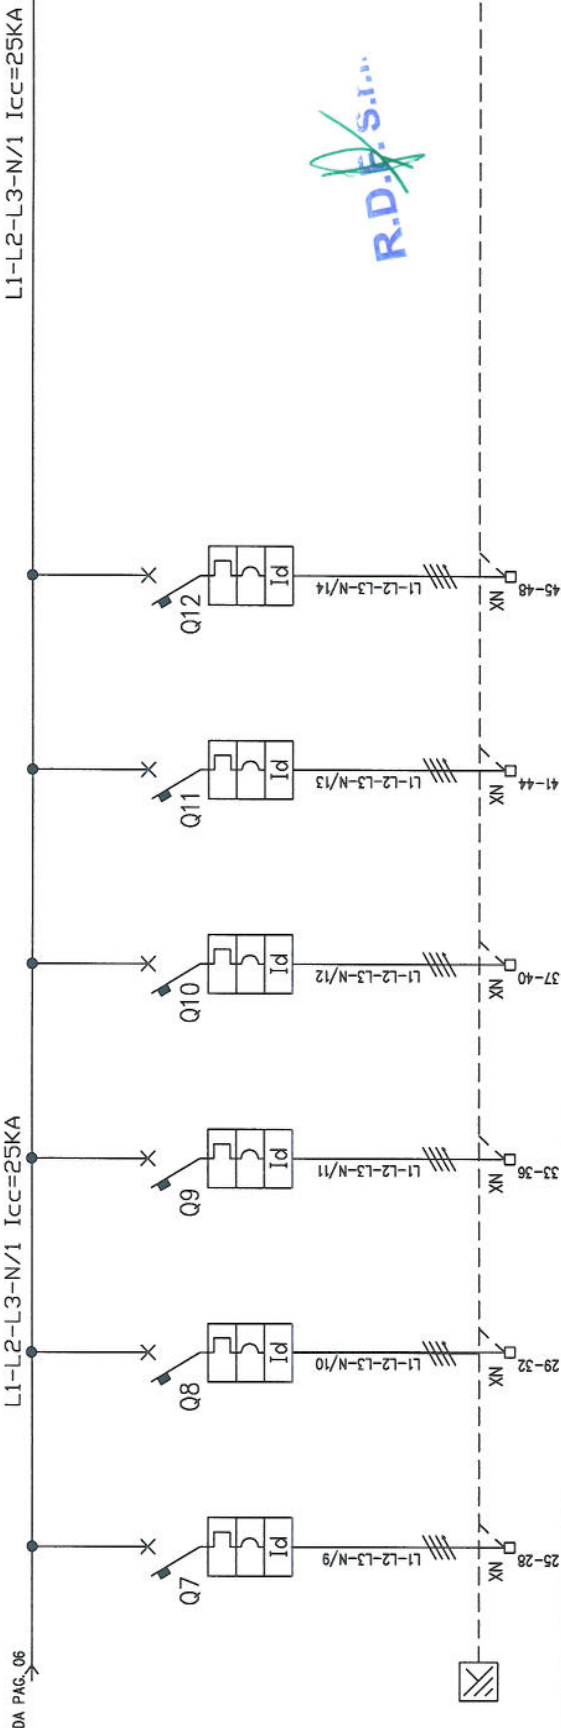


DATI UTENZA		DATI APPARECCHIATURE		DATI UTENZA		DATI APPARECCHIATURE		DATI UTENZA		DATI APPARECCHIATURE		DATI UTENZA		DATI APPARECCHIATURE	



TITOLO	ELENCO INTERRUTTORI E ACCESSORI SEZIONE NORMALE
INPIANTO	QE01 Q.F.M. PREFERENZIALE OSPEDALE SESTO SAN GIOVANNI

SCHEMA	SC-01	N. DIS.	09.91.01-SC-01
FOLIO	7	SEGUE	8
TOT. FOLII	8		

00 01 02 03 04 05 06 07 08 09 10 11 12 13 14 15 16 17 18 19

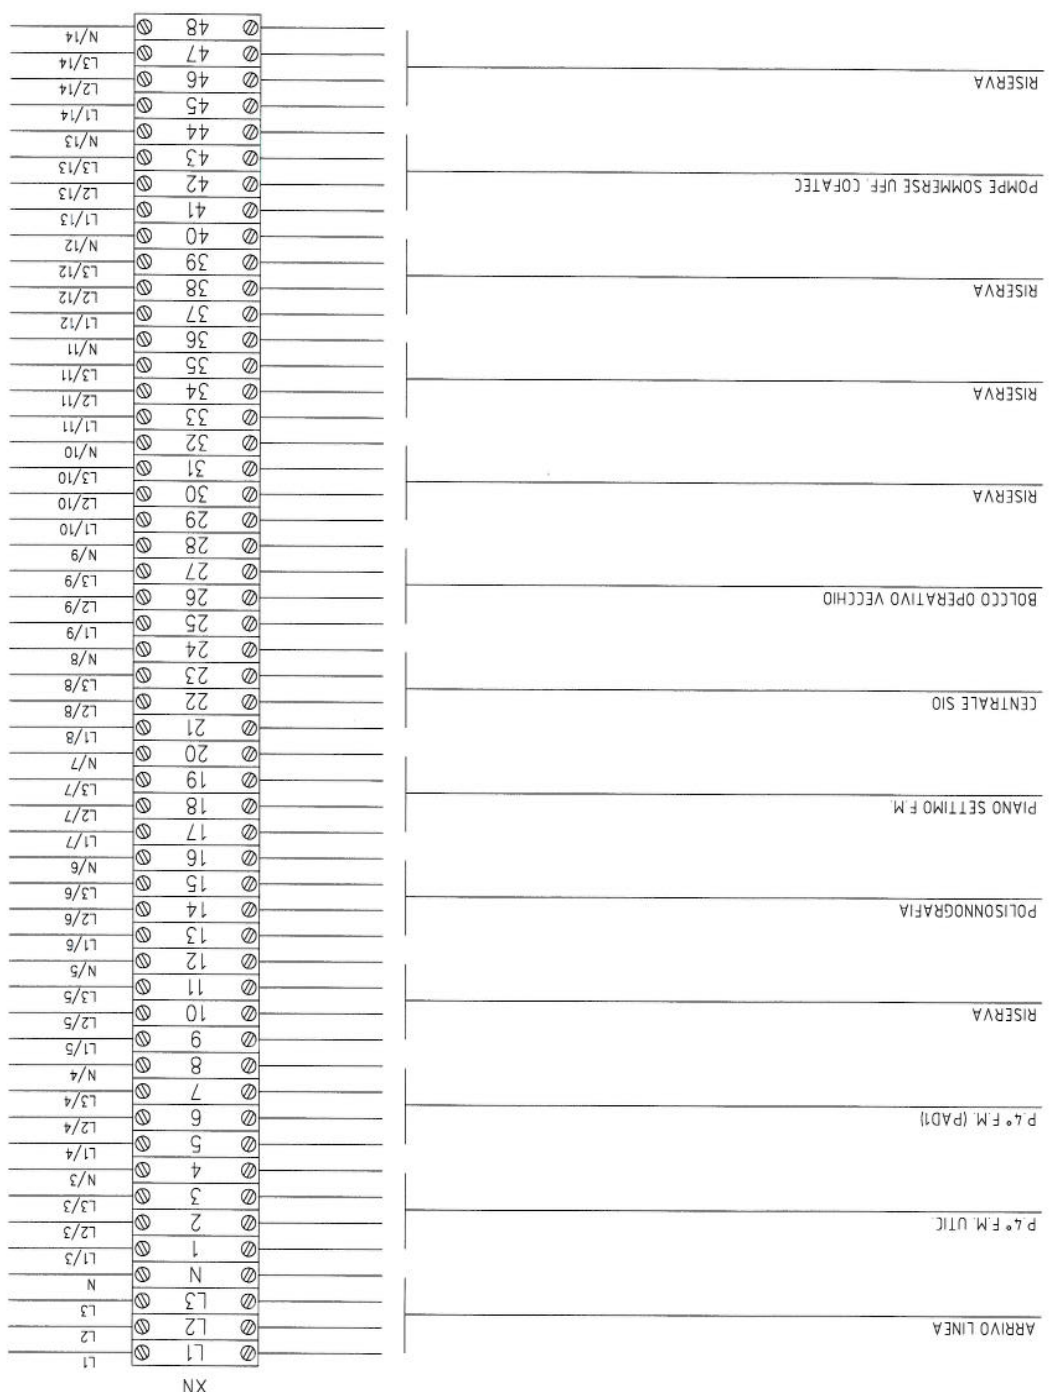

REV	2	24/09/2009	COME COSTRUITO	W.P.	R.B.	APPR
	1	19/07/2009	EMISSIONE PER APPROVAZIONE	W.P.	R.B.	
DATA			OGGETTO MODIFICA	DIS	CONTR.	
TITOLO			MORSETTIERA XN			
SCHEMA			SC-01			
N. DIS.			09.91.01-SC-01			
FOGLIO			8			
SEGUE			8			
TOT. FOGLI			8			
N. ARCH. SERVER/TECNICO/COMESSE 2009						

