

OSPEDALE SESTO SAN GIOVANNI

COSTRUTTORE QUADRO



Via G. Galilei 7 - 20060 GESSATE (MI) - ITALY
Tel. +39 02.9538.2887/197 r.a. - Fax +39 02.9538.4669
www.elektro norm.it - email info@elektro norm.it

TENSIONE DI ALIMENTAZIONE 400V

TENSIONE AUSILIARI DI COMANDO: -

TENSIONE AUSILIARI 24V

CORRENTE NOMINALE 250A

Icc : 25KA

POTENZA NOMINALE -

FREQUENZA 50 Hz

CONDUTTORI ALIMENTAZIONE VEDI SCHEMA ELETTRICO

PROVENIENZA ALIMENTAZIONE -

DIMENSIONI ARMADIO (LxHxP): 1975X2100X400

GRADO DI PROTEZIONE: IP 55

NORMA: IEC / CEI EN 60439

QUADRO LUCE QLUCE

R.D.P. S.r.l.

REV.	DATA	OGGETTO MODIFICA	DIS.	CONTR.	APPR.	TITOLO	SCHEMA	N. DIS.	TOT. FOGLI
2	24/09/2009	COME COSTRUITO	W.P.	R.B.		COPERTINA	SC-04	09.91.01-SC-04	13
1	19/01/2009	EMMISSIONE PER APPROVAZIONE	W.P.	R.B.		APPARTO			2
						QEU04 QLUCE OSPEDALE SESTO SAN GIOVANNI			1



SPECIFICHE TECNICHE PER BARRATURE E CABLAGGIO / BUSBAR AND WIRING TECHNICAL DATE / DETAIL DE BARRES ET CABLAGES

BARRATURA : RAME copper/cuivre ALLUMINIO aluminium INGUAINATA sheathed/en gaine ⁽¹⁾
 busbar system STAGNATA resin coated/moule' silver plated/argente ARGENTATA ⁽¹⁾
 jeu de barres tinned/etane'

BARRATURA DRIZZIALE : POLI : 2 3 4 VEDI FRONTE QUADRO
 horizontal busbar system
 barres horizontales

BARRATURA VERTICALE : POLI : 2 3 4 VEDI FRONTE QUADRO
 vertical busbar system
 barres verticales

BARRA DI TERRA : VEDI SCHEMA ELETTRICO
 horizontal busbar system
 barres horizontales

GIUNZIONI : GRAFITATE graphite pasted
 connections pate de graphite

FORMA QUADRO : 1
 internal separation of assemblies
 separation interieur des appareillages

INGRESSI : IN CAVO IN BLINDO
 DAL BASSO DAL' ALTO
 from bottom/den bas from top/den haut
 arrivee'

USCITE : IN CAVO IN BLINDO
 DAL BASSO DAL' ALTO
 from bottom/den bas from top/den haut
 departs

DIVISIONE QUADRO PER TRASPORTO : SINGOLE COLONNE VEDI FRONTE QUADRO
 transport arrangement each column separately see front view dwg
 condition de transport colonnes separees voyez shema

AMPLIABILITA' : A DESTRA A SINISTRA AMBO I LATI
 extension features:right side left side both sides
 ampliation a gauche les deux cotes

NUMERO MATRICOLA QUADRO : 09.91.01 SC-04
 n. matricule tableau

TENSIONE NOMINALE (Vn) : 400Vcca 24V
 nominal operating voltage auxiliary voltage
 tension de service tension auxiliaire

CORRENTE NOMINALE (In) : 250A 25KA 50HZ
 nominal current Frequency
 courant nominal Frequence

CABLAGGIO NEUTRO : 50% In 100% In
 neuter wiring
 cablage neutre

CIRCUITI AUX. : 1.5mm² N07V-K
 aux. circuits/circuits aux.
 CIRCUITI AMP. : 2.5mm² N07G9-K
 ammeter circuits/circuits amp.
 CIRCUITI VOLT. : 1.5mm²
 voltmeter circuits/circuits volt.

SIGLATURA CAVI DI POTENZA : NON SIGLATA
 power cable identification no-identif./non identif.
 identif. cable de puissance SPECIALE⁽¹⁾
 special/speciales

SIGLATURA CAVI AUX. : PROGRESSIVA
 auxiliary cable identification progressive
 identif. cable auxiliares SPECIALE⁽¹⁾
 special/speciales

COLORAZIONE CAVI POTENZA : NERO
 power cable colouring black/noir
 colour cable puissance

COLORAZIONE CAVI AUSILIARI : NERO
 aux. wiring colouring black/noir
 colour cable auxiliares

SINTITICO FRONTE QUADRO :
 mimic diagram on front panel

NOTE :
 notes

(1) - A RICHIESTA /on request / sur demande

LO SCHEMA E' RAPPRESENTATO NELLE SEGUENTI CONDIZIONI : The diagram shows the following conditions :
 - INTERRUPTORE IN ESECUZIONE RIK. DI ESTR. , APERTO E INSERITO. - C-b. in plug-in or withdrawable version, off and connected/disjoncteurs en version debranchable en position ouvert et d'insertion
 - SGANCIAFARI NON INTERVENUTI. - Releases not tripped/Non declenche sur defaut
 - COMANDO A MOTORE CON MOLLE CARICHE. - Motor operator with charged springs/Comande par moteur avec ressort bandes
 - CIRCUITI ELETTRICI IN ASSENZA DI TENSIONE - Electric circuits de-energised/Circuits electriques non alimentes




TITOLO		SCHEMA		N. DIS.	
CARATTERISTICHE TECNICHE		SC-04		09.91.01-SC-04	
IMPIANTO		FOGLIO		SEGUE	
GE04 OLUCE OSPEDALE SESTO SAN GIOVANNI		3		4	
REV		DATA		OGETTO MODIFICA	
2	24/09/2009	COME COSTRUITO	W.P.	R.B.	
1	19/07/2009	EMISSIONE PER APPROVAZIONE	W.P.	R.B.	
			DIS.	CONTR.	APPR.
				TOT. FOGLI	
				13	
N. ARCH. SERVER/TECNO/COMESSE. 2009					



00 01 02 03 04 05 06 07 08 09 10 11 12 13 14 15 16 17 18 19

E' SEVERAMENTE VIETATA LA RIPRODUZIONE E LA DIVULGAZIONE A TERZI SENZA LA NOSTRA SPECIFICA AUTORIZZAZIONE SCRITTA - WITHOUT EXPRESS PERMISSION IS FORBIDDEN TO REPRODUCE AND GIVE OUT THIS DRAWING

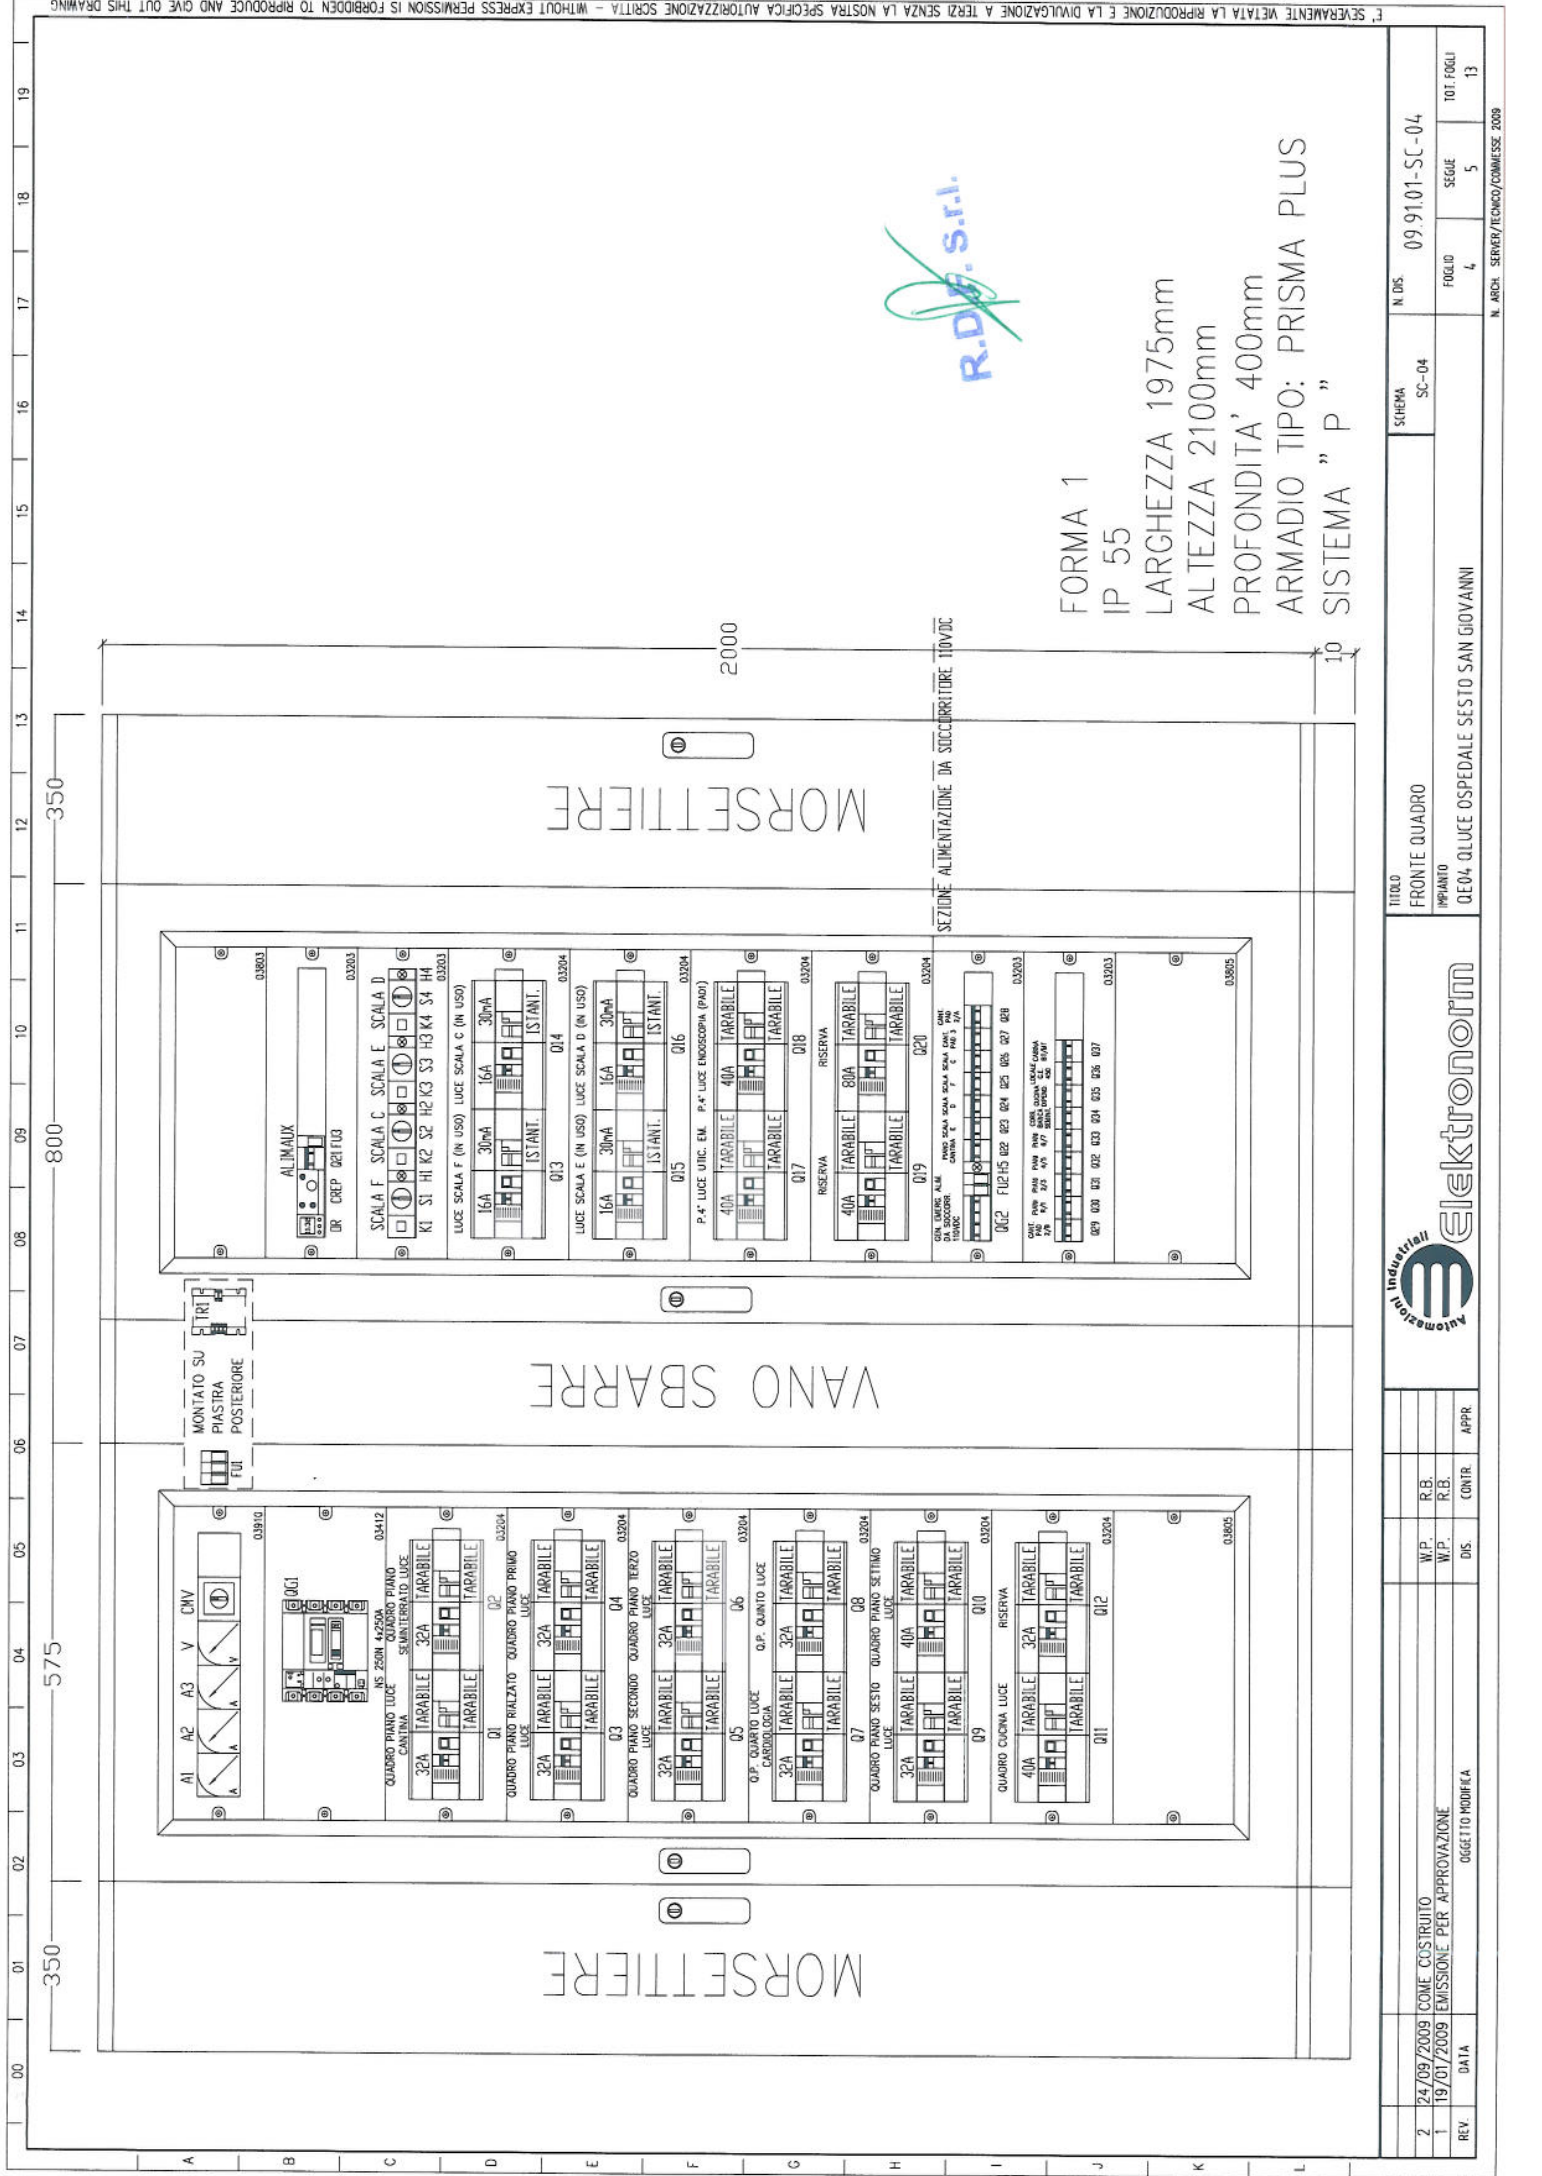

MORSE TIERE

VANO SBARRE

MORSE TIERE

2000

350

800

575


FORMA 1
 IP 55
 LARGHEZZA 1975mm
 ALTEZZA 2100mm
 PROFONDITA' 400mm
 ARMADIO TIPO: PRISMA PLUS
 SISTEMA " P "




Titolo FRONTE QUADRO IMPIANTO		SCHEMA SC-04	N. DIS. 09.91.01-SC-04
OGGETTO QEO4 QILUCE OSPEDALE SESTO SAN GIOVANNI		FOGLIO 4	SEGUE 5
TOT. FOGLI 13		N. ARCH. SERVER/TECHNO/COMESSE 2009	



DATA 24/09/2009	W.P. R.B.	DIS. W.P.	CONTR. R.B.	APPR. R.B.
2009 19/07/2009				
EMISIONE PER APPROVAZIONE				
OGGETTO MODIFICA				


E' SEVERAMENTE VIETATA LA RIPRODUZIONE E LA DIVULGAZIONE A TERZI SENZA LA NOSTRA SPECIFICA AUTORIZZAZIONE SCRITTA - WITHOUT EXPRESS PERMISSION IS FORBIDDEN TO REPRODUCE AND GIVE OUT THIS DRAWING

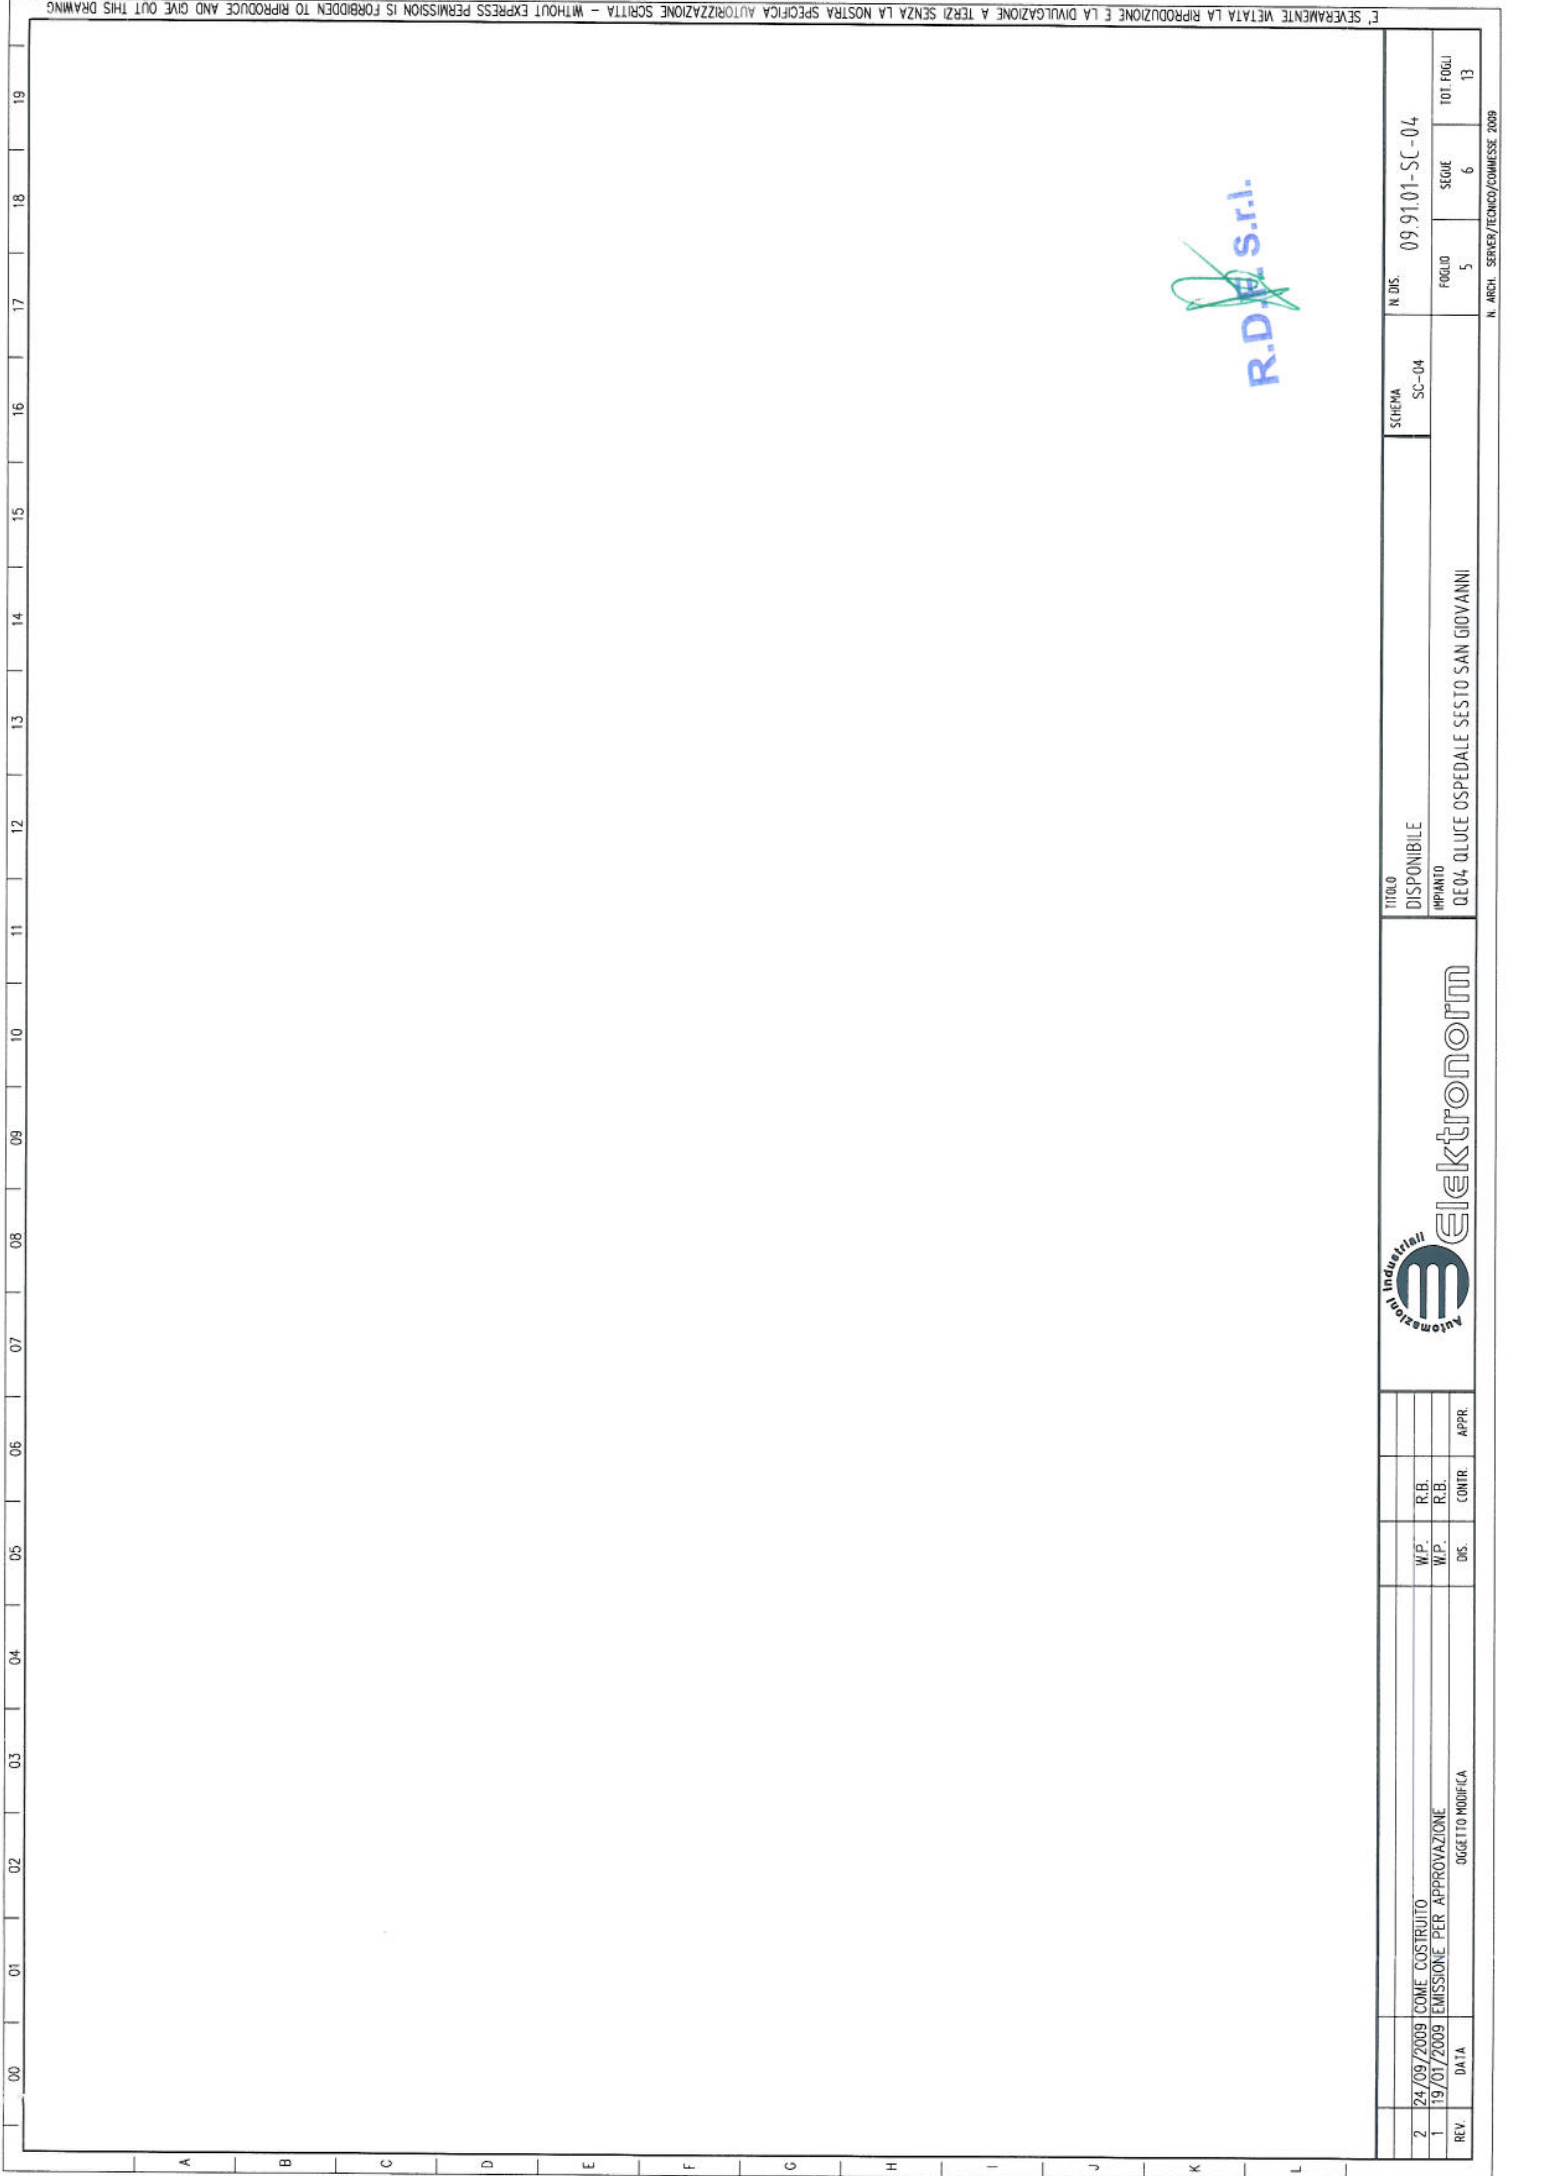

R.D.E. S.r.l.

REV		DATA	OGGETTO MODIFICA	DIS.	CONTR.	APPR.			TITOLO	SCHEMA	N. DIS.	TOT. FOGLI
2	24/09/2009	COME COSTRUITO		W.P.	R.B.		Elektronorm		DISPONIBILE	SC-04	09.91.01-SC-04	13
1	19/01/2009	EMISSIONE PER APPROVAZIONE		W.P.	R.B.				IMPIANTO			6
					CONTR.	APPR.			QE04, OLUCE OSPEDALE SESTO SAN GIOVANNI			5

E' SEVERAMENTE VIETATA LA RIPRODUZIONE E LA DIVULGAZIONE A TERZI SENZA LA NOSTRA SPECIFICA AUTORIZZAZIONE SCRITTA - WITHOUT EXPRESS PERMISSION IS FORBIDDEN TO REPRODUCE AND GIVE OUT THIS DRAWING

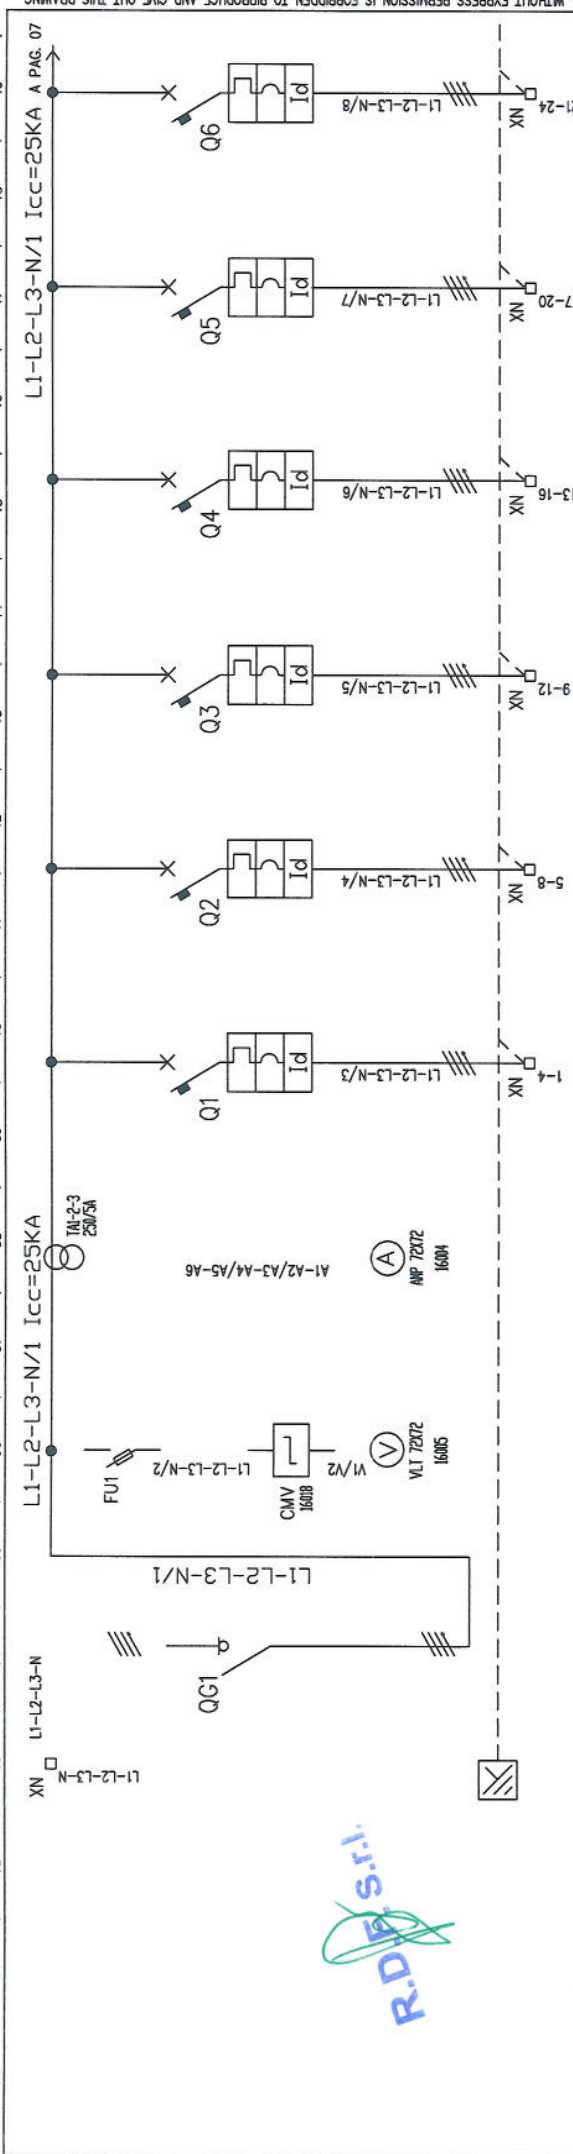

DATI UTENZA		GENERALI		VOLUME		AMPERMETRO		QUADRO PIANO CANTINA LUCE		QUADRO PIANO SEMINTERRATO LUCE		QUADRO PIANO RIALZATO LUCE		QUADRO PIANO PRIMO LUCE		QUADRO PIANO SECONDO LUCE		QUADRO PIANO TERZO LUCE		
1	DENOMINAZIONE UTENZA	1	GENERALE	1	QUADRO PIANO CANTINA LUCE	1	QUADRO PIANO SEMINTERRATO LUCE	1	QUADRO PIANO RIALZATO LUCE	1	QUADRO PIANO PRIMO LUCE	1	QUADRO PIANO SECONDO LUCE	1	QUADRO PIANO TERZO LUCE					
2	TENSIONE	2	V	2		2		2		2		2		2						
3	POTENZA	3	kW	3		3		3		3		3		3						
4	In	4		4		4		4		4		4		4						
5	CONVERTITORI	5		5		5		5		5		5		5						
6	TIPO E PORTATA	6	INS250 4x250A	6		6		6		6		6		6						
7	CODICI ORDINAZIONE	7	31107	7		7		7		7		7		7						
8	TIPO SGANCIAITORE E CURVA	8	SEZIONATORE	8		8		8		8		8		8						
9	TARATURA SGANCIAITORE TERMICO	9		9		9		9		9		9		9						
10	TARATURA SGANCIAITORE MAGNETICO	10		10		10		10		10		10		10						
11	RELE' DIFFERENZIALE	11		11		11		11		11		11		11						
12	TARATURA RELE' DIFFERENZIALE	12		12		12		12		12		12		12						
13	CONDATTATORE TIPO E PORTATA	13		13		13		13		13		13		13						
14	RELE' TERMICO TIPO E PORTATA	14		14		14		14		14		14		14						
15	BASE FUSIBILI TIPO E PORTATA	15		15		15		15		15		15		15						
16	FUSIBILI TIPO E PORTATA	16		16		16		16		16		16		16						
17	TRASFORMATORE TIPO	17		17		17		17		17		17		17						
18	DISPOSITIVO AUTOM.RIFASAMENTO	18		18		18		18		18		18		18						
19	CONDENSATORI TIPO	19		19		19		19		19		19		19						
20	RELE' PASSO-PASSO	20		20		20		20		20		20		20						
21	LIMITATORE	21		21		21		21		21		21		21						
22		22		22		22		22		22		22		22						
23	FASE UTILIZZATE	23		23		23		23		23		23		23						
24	CONDUTTORI INTERNI DI COLLEGAMENTO	24		24		24		24		24		24		24						
25	TIPO	25	FG7DM1	25		25		25		25		25		25						
26	SEZ. FASE	26	3X(1X50)+N1X25	26		26		26		26		26		26						
27	mm ²	27	DA DEGBT	27		27		27		27		27		27						
28	mt	28	91 mt	28		28		28		28		28		28						

R.D.E.S.r.l.



N. US. 09.91.01-SC-04

FOGLIO 6

SEGUE 7

TOT. FOGLI 13

TITOLO SCHEMA UNIFILARE DI POTENZA

IPRINTO QE04 QLUCE OSPEDALE SESTO SAN GIOVANNI

24/09/2009 COME COSTRUITO


19/07/2009 EMISSIONE PER APPROVAZIONE

OGGETTO MODIFICA

REV. DATA

W.P. R.B. DIS. CONTR. APPR.

SEPARATEMENTE METATA LA RIPRODUZIONE E LA DIVULGAZIONE A TERZI SENZA LA NOSTRA SPECIFICA AUTORIZZAZIONE SCRITTA - WITHOUT EXPRESS PERMISSION IS FORBIDDEN TO REPRODUCE AND GIVE OUT THIS DRAWING

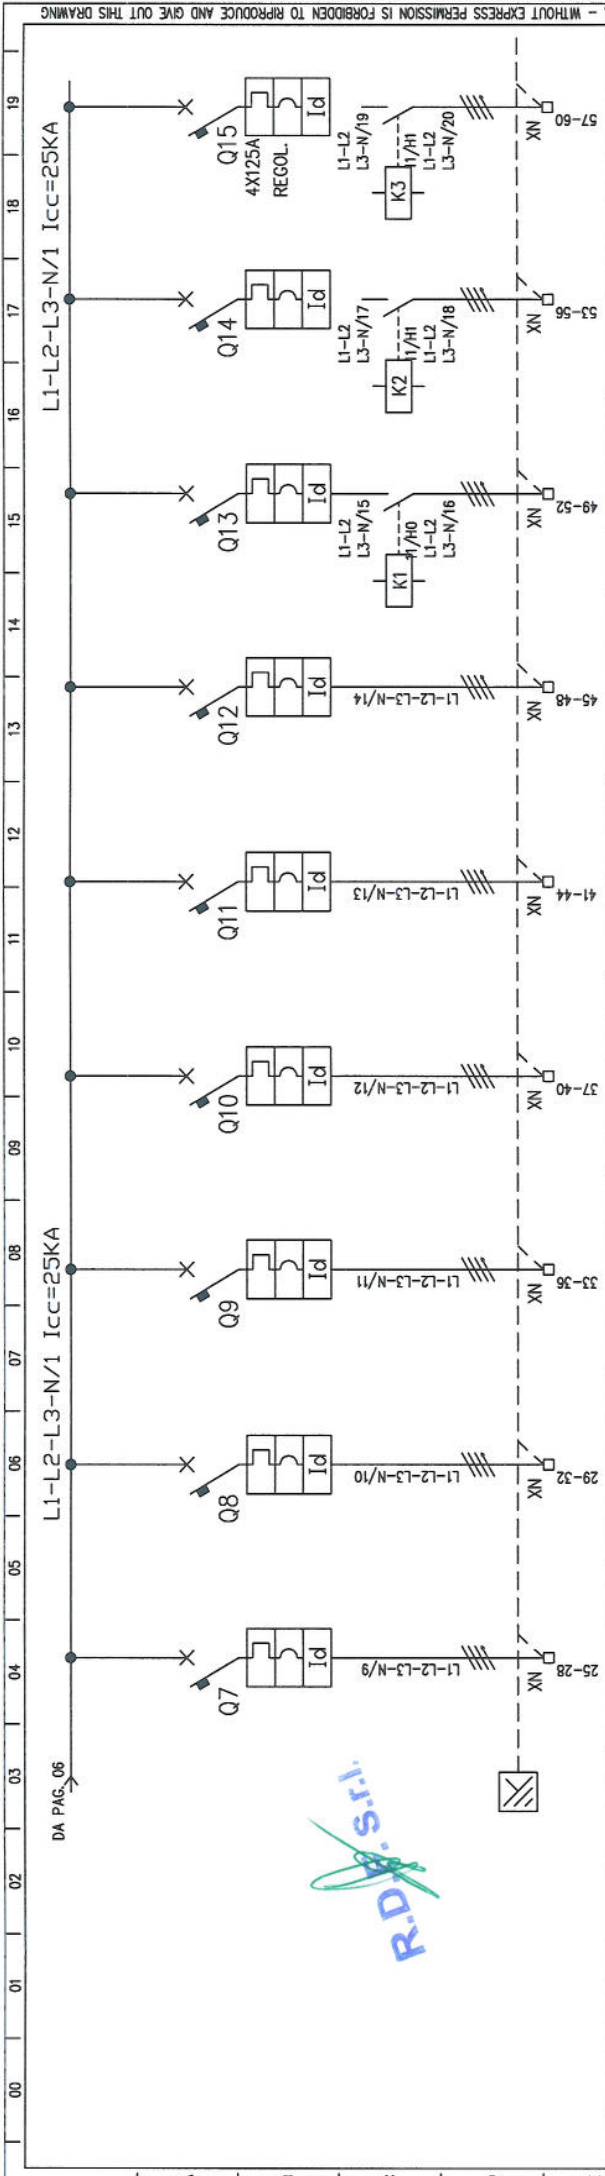

DENOMINAZIONE UTENZA	Q. P. QUARTO LUCE CARDIOLOGIA	Q. P. QUINTO LUCE	QUADRO PIANO SESTO LUCE	QUADRO PIANO SETTIMO LUCE	QUADRO CUCINA LUCE	RISERVA	LUCE SCALA F	LUCE SCALA C	LUCE SCALA E
1									
TENSIONE									
POTENZA									
In									
CONVERTITORI									
TIPO E PORTATA									
CODICI ORDINAZIONE									
TIPO SGANCIAITORE E CURVA									
TARATURA SGANCIAITORE TERMICO									
TARATURA SGANCIAITORE MAGNETICO									
RELE' DIFFERENZIALE									
TARATURA RELE' DIFFERENZIALE									
CONTATTORE TIPO E PORTATA									
RELE' TERMICO TIPO E PORTATA									
BASE FUSIBILI TIPO E PORTATA									
FUSIBILI TIPO E PORTATA									
TRASFORMATORE TIPO									
DISPOSITIVO AUTOMIRAFASAMENTO									
CONDENSATORI TIPO									
RELE' PASSO-PASSO									
LIMITATORE									
FASI UTILIZZATE									
CONDUTTORI INTERNI DI COLLEGAMENTO									
TIPO									
SEZ. min 2									
nt									


CAVDO	SEZ. min 2	FASE	TIPO	CONDUTTORI INTERNI DI COLLEGAMENTO	FASI UTILIZZATE	LIMITATORE	RELE' PASSO-PASSO	CONDENSATORI TIPO	DISPOSITIVO AUTOMIRAFASAMENTO	TRASFORMATORE TIPO	FUSIBILI TIPO E PORTATA	BASE FUSIBILI TIPO E PORTATA	RELE' TERMICO TIPO E PORTATA	CONTATTORE TIPO E PORTATA	TARATURA RELE' DIFFERENZIALE	RELE' DIFFERENZIALE	TARATURA SGANCIAITORE MAGNETICO	TARATURA SGANCIAITORE TERMICO	TIPO SGANCIAITORE E CURVA	CODICI ORDINAZIONE	TIPO E PORTATA	CONVERTITORI	In	POTENZA	TENSIONE	
2																										
1																										

REV	DATA	OGGETTO MODIFICA	DIS.	CONTR.	APPR.
2	24/09/2009	COME COSTRUITO	W.P.	R.B.	
1	19/01/2009	EMMISSIONE PER APPROVAZIONE	W.P.	R.B.	

TITOLO	SCHEMA UNIFILARE DI POTENZA	N. DIS.	SC-04
IMPIANTO	QE04-0LUCE OSPEDALE SESTO SAN GIOVANNI	FIGLIO	7
SEGUE	8	TOT. FOGLI	13




SEMPRE METTA LA RIPRODUZIONE E LA DIMAGGINE A TERZI SENZA LA NOSTRA SPECIFICA AUTORIZZAZIONE SCRITTA - WITHOUT EXPRESS PERMISSION IS FORBIDDEN TO REPRODUCE AND GIVE OUT THIS DRAWING

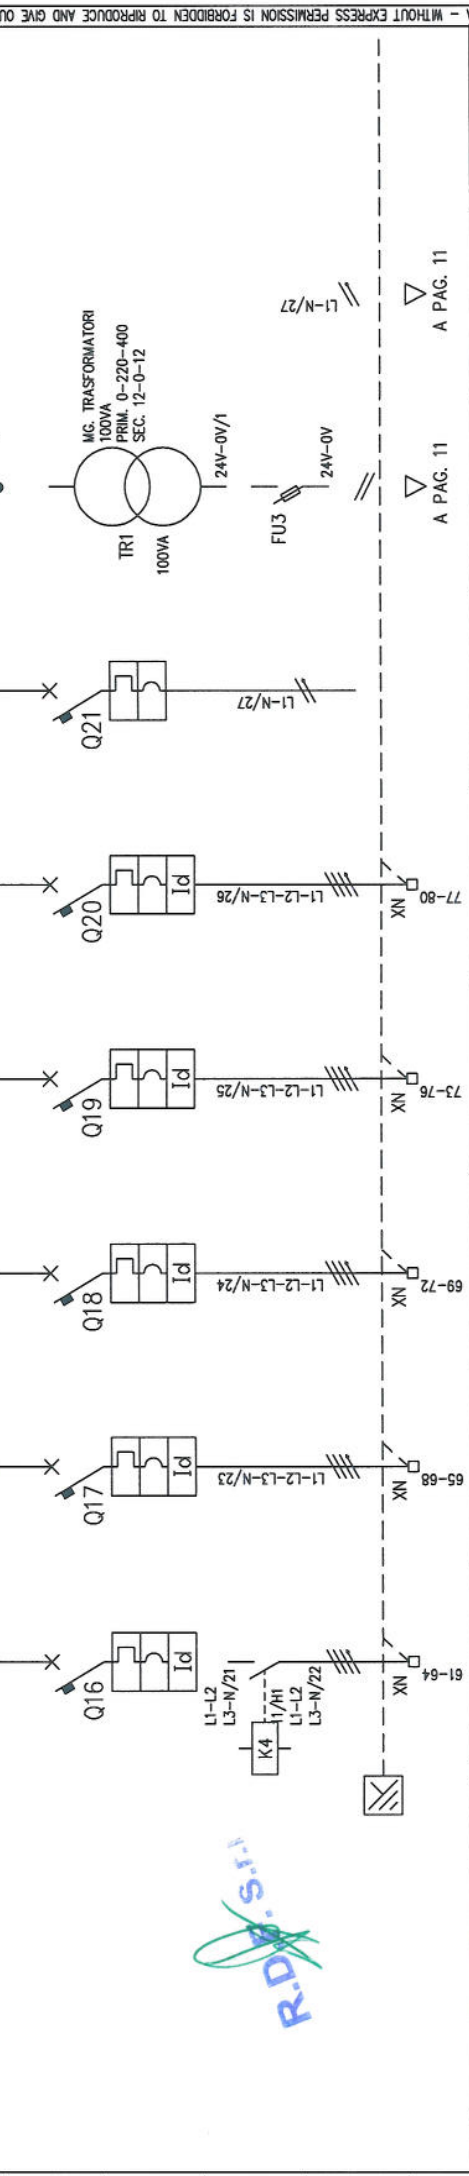

DATI UTENZA		1	2	3	4	5	6	7	8	9	10	11	12	13	14	15	16	17	18	19			
DENOMINAZIONE UTENZA		LUCE SCALA D (IN USD)	P. 4* LUCE UTIC. EM.	P. 4* LUCE ENDOSCOPIA (PADI)	RISERVA	RISERVA	RISERVA	RISERVA	ALIMENTAZIONE AUSILIARI	TRAFO AUSILIARI 24V	AUSILIARI 230V												
TENSIONE	V																						
POTENZA	kV																						
In																							
CONVERTITORI																							
TIPO E PORTATA		NG125N 4X125A	NG125N 4X125A	NG125N 4X125A	NG125N 4X125A	NG125N 4X125A	NG125N 4X125A	NG125N 4X125A	C60L 2P 2X10A														
CODICI ORDINAZIONE		18650+19015	18650+19037	18650+19037	18650+19037	18650+19037	18650+19037	18650+19037	25423														
TIPO SGANCIAITORE E CURVA		MAGNETOTERMICO	MAGNETOTERMICO	MAGNETOTERMICO	MAGNETOTERMICO	MAGNETOTERMICO	MAGNETOTERMICO	MAGNETOTERMICO	MAGNETOTERMICO														
TIPO SGANCIAITORE TERMICO		FISSA 16A	FISSA 40A	FISSA 40A	FISSA 40A	FISSA 40A	FISSA 40A	FISSA 40A	FISSA 10A														
TARATURA SGANCIAITORE MAGNETICO		-C-	-C-	-C-	-C-	-C-	-C-	-C-	-C-														
RELE' DIFFERENZIALE		VIGI NG125 63A	VIGI NG125 63A	VIGI NG125 63A	VIGI NG125 63A	VIGI NG125 63A	VIGI NG125 63A	VIGI NG125 63A															
TARATURA RELE' DIFFERENZIALE		30 mA	0.3/3A REG.3A-150ms	0.3/3A REG.3A-150ms	0.3/3A REG.3A-150ms	0.3/3A REG.3A-150ms	0.3/3A REG.3A-150ms	0.3/3A REG.3A-150ms															
CONTATTORE TIPO E PORTATA		16022 24 A																					
RELE' TERMICO TIPO E PORTATA																							
BASE FUSIBILI TIPO E PORTATA																							
FUSIBILI TIPO E PORTATA																							
TRASFORMATORE TIPO																							
DISPOSITIVO AUTOMARIFASAMENTO																							
CONDENSATORI TIPO																							
RELE' PASSO-PASSO																							
LIMITATORE																							
FASI UTILIZZATE																							
CONDUTTORI INTERNI DI COLLEGAMENTO																							
TIPO																							
SEZ. FASE		5G2.5	4X16	4X10																			
SEZ. N°																							
n																							
CAV0																							
REV.	DATA																						
2	24/09/2009	COME COSTRUITO																					
1	19/07/2009	EMISSIONE PER APPROVAZIONE																					
OGGETTO MODIFICA		SCHEMA UNIFILARE DI POTENZA																					
TITOLO		SCHEMA UNIFILARE DI POTENZA																					
APPARTO		QEO4 OLUCO OSPEDALE SESTO SAN GIOVANNI																					
N. DIS.		SCHEMA		SC-04																N. DIS.		09.91.01-SC-04	
FOGLIO		FOGLIO		8																FOGLIO		9	
SEGUE																							
TOT. FOGLI		13																					



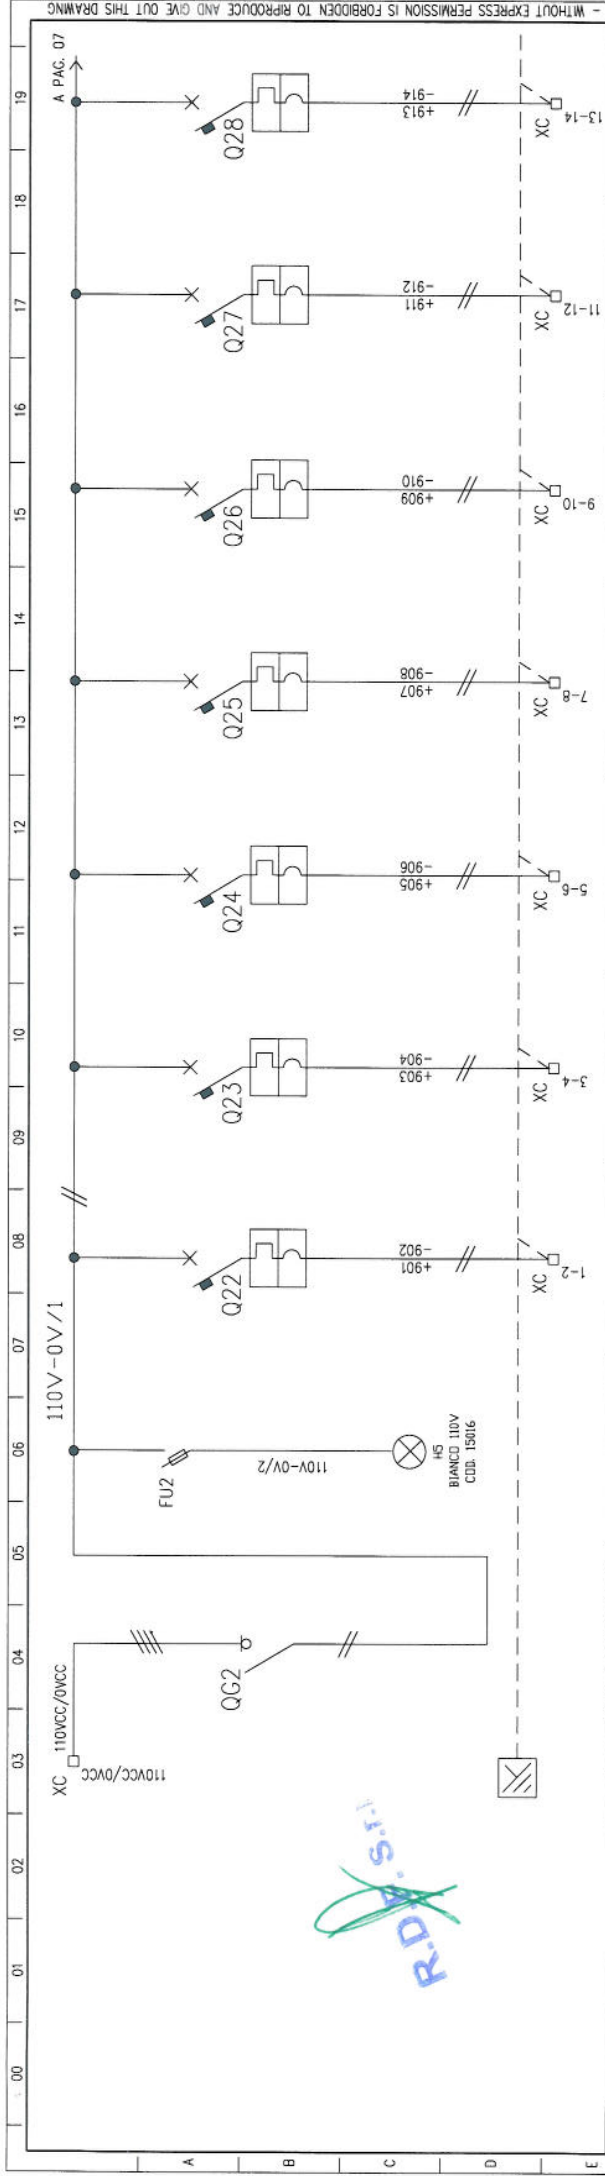

DATA UTENZA	1	2	3	4	5	6	7	8	9	10	11	12	13	14	15	16	17	18	19	
DENOMINAZIONE UTENZA	GENERALE EMER. ALIM. DA SOCCORR. 110V																			
TENSIONE	V																			
POTENZA	kW																			
In																				
CONVERTITORI																				
TIPO E PORTATA	I 4P 100A 400V 15093																			
CODICI ORDINAZIONE																				
TIPO SGANCIAZIONE E CURVA	SEZIONATORE																			
TARATURA SGANCIAZIONE TERMICO																				
TARATURA SGANCIAZIONE MAGNETICO																				
RELE' DIFFERENZIALE																				
TARATURA RELE' DIFFERENZIALE																				
CONTATTORI TIPO E PORTATA																				
RELE' TERMICO TIPO E PORTATA																				
BASE FUSIBILI TIPO E PORTATA																				
FUSIBILI TIPO E PORTATA	15651																			
TRASFORMATORE TIPO	10X38 2A 95																			
DISPOSITIVO AUTOMARIFASAMENTO																				
CONDENSATORI TIPO																				
RELE' PASSO-PASSO																				
LIMITATORE																				
FASI UTILIZZATE																				
CONDUTTORI INTERNI DI COLLEGAMENTO																				
TIPO	FG7DR																			
SEZ. mm ²	2X(1X70)																			
CAV. n																				
SCALA C																				
SCALA F																				
SCALA D																				
SCALA E																				
PIANO CANTINA																				
CANT. PAD 3																				
CANT. PAD 2/A																				

Elektronom
Automazione Industriale

24/09/2009 COME COSTRUITO		W.P.	
19/07/2009 EMISSIONE PER APPROVAZIONE		W.P.	
REV.	DATA	CONTR.	APPR.
OGGETTO MODIFICA			


SCHEMA UNIFILARE DI POTENZA LINEA UPS
IMPIANTO
QE04 OLUCE OSPEDALE SESTO SAN GIOVANNI

N. DIS. 09.91.01-SC-04
FOGLIO 9
SEGUE 10
TOT. FOGLI 13

N. ARCH. SERVER/TECNICO/COMESSE 2009


E' SEVERAMENTE VIETATA LA RIPRODUZIONE E LA DIVERGENTE A TERZI SENZA LA NOSTRA SPECIFICA AUTORIZZAZIONE SCRITTA - WITHOUT EXPRESS PERMISSION IS FORBIDDEN TO REPRODUCE AND GIVE OUT THIS DRAWING



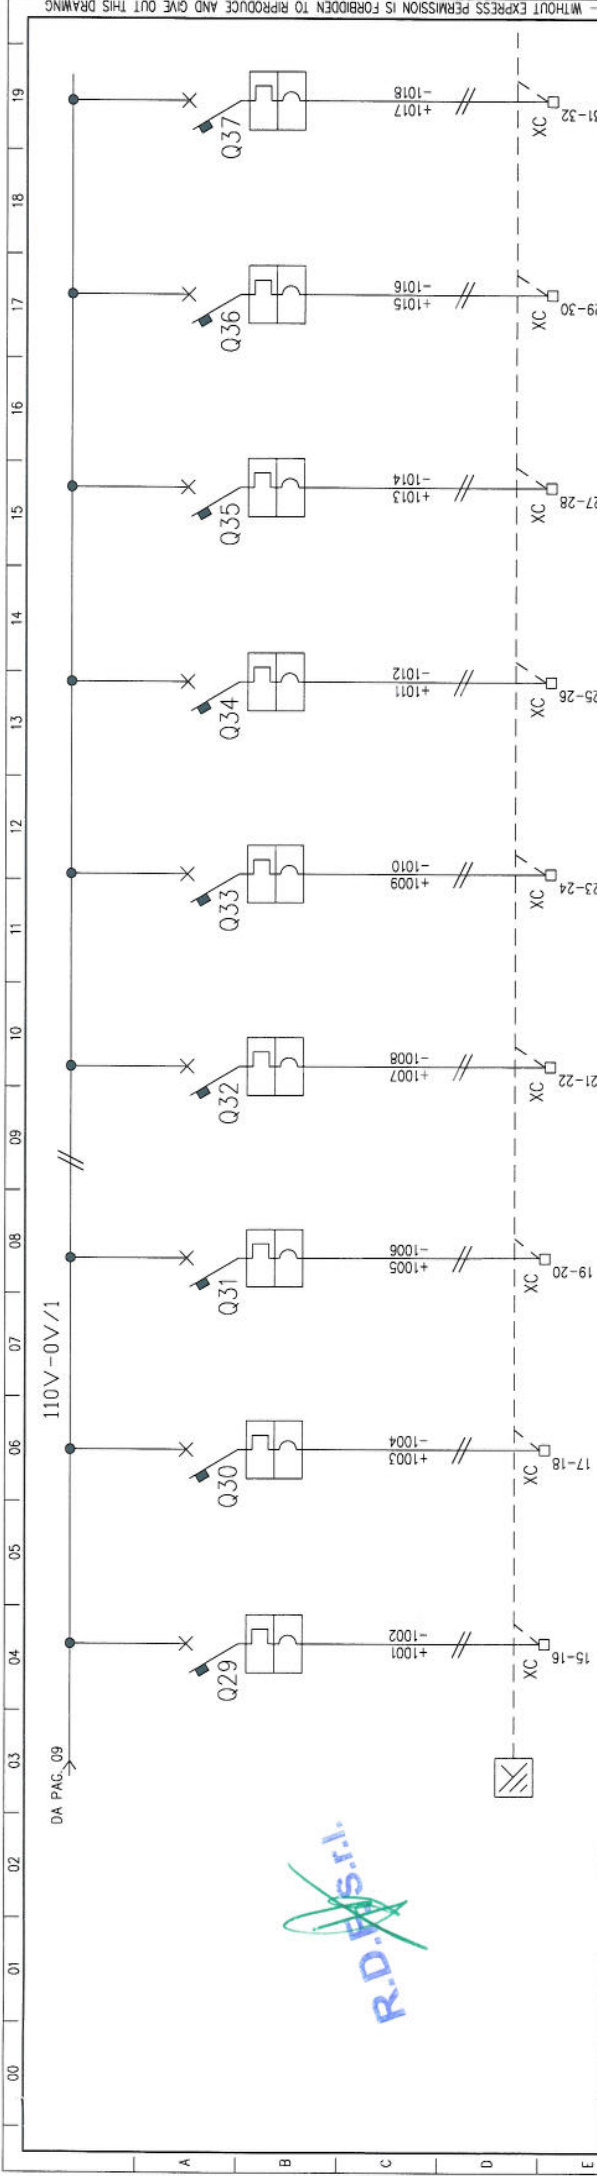

CAVO	SEZ. mm ²	FASE	CONDUTTORI INTERNI DI COLLEGAMENTO		TIPO	FASTI UTILIZZATE		LIMITATORE	RELE' PASSO-PASSO	CONDENSATORI TIPO	DISPOSITIVO AUTOMRIFASAMENTO	TRASFORMATORE TIPO	FUSIBILI TIPO E PORTATA	BASE FUSIBILI TIPO E PORTATA	RELE' TERMICO TIPO E PORTATA	CONTATTORE TIPO E PORTATA	TARATURA RELE' DIFFERENZIALE	RELE' DIFFERENZIALE	TARATURA SGANCIATORE MAGNETICO	TARATURA SGANCIATORE TERMICO	TIPO SGANCIATORE E CURVA	CODICI ORDINAZIONE	TIPO E PORTATA	CONVERTITORI	Ip	POTENZA kW	TENSIONE V	DENOMINAZIONE UTENZA	1	2	n	29	30	31	986
SCHEMA AUSILIARI SELETTORE LUCI SCALE "C" "D" "E" "F"

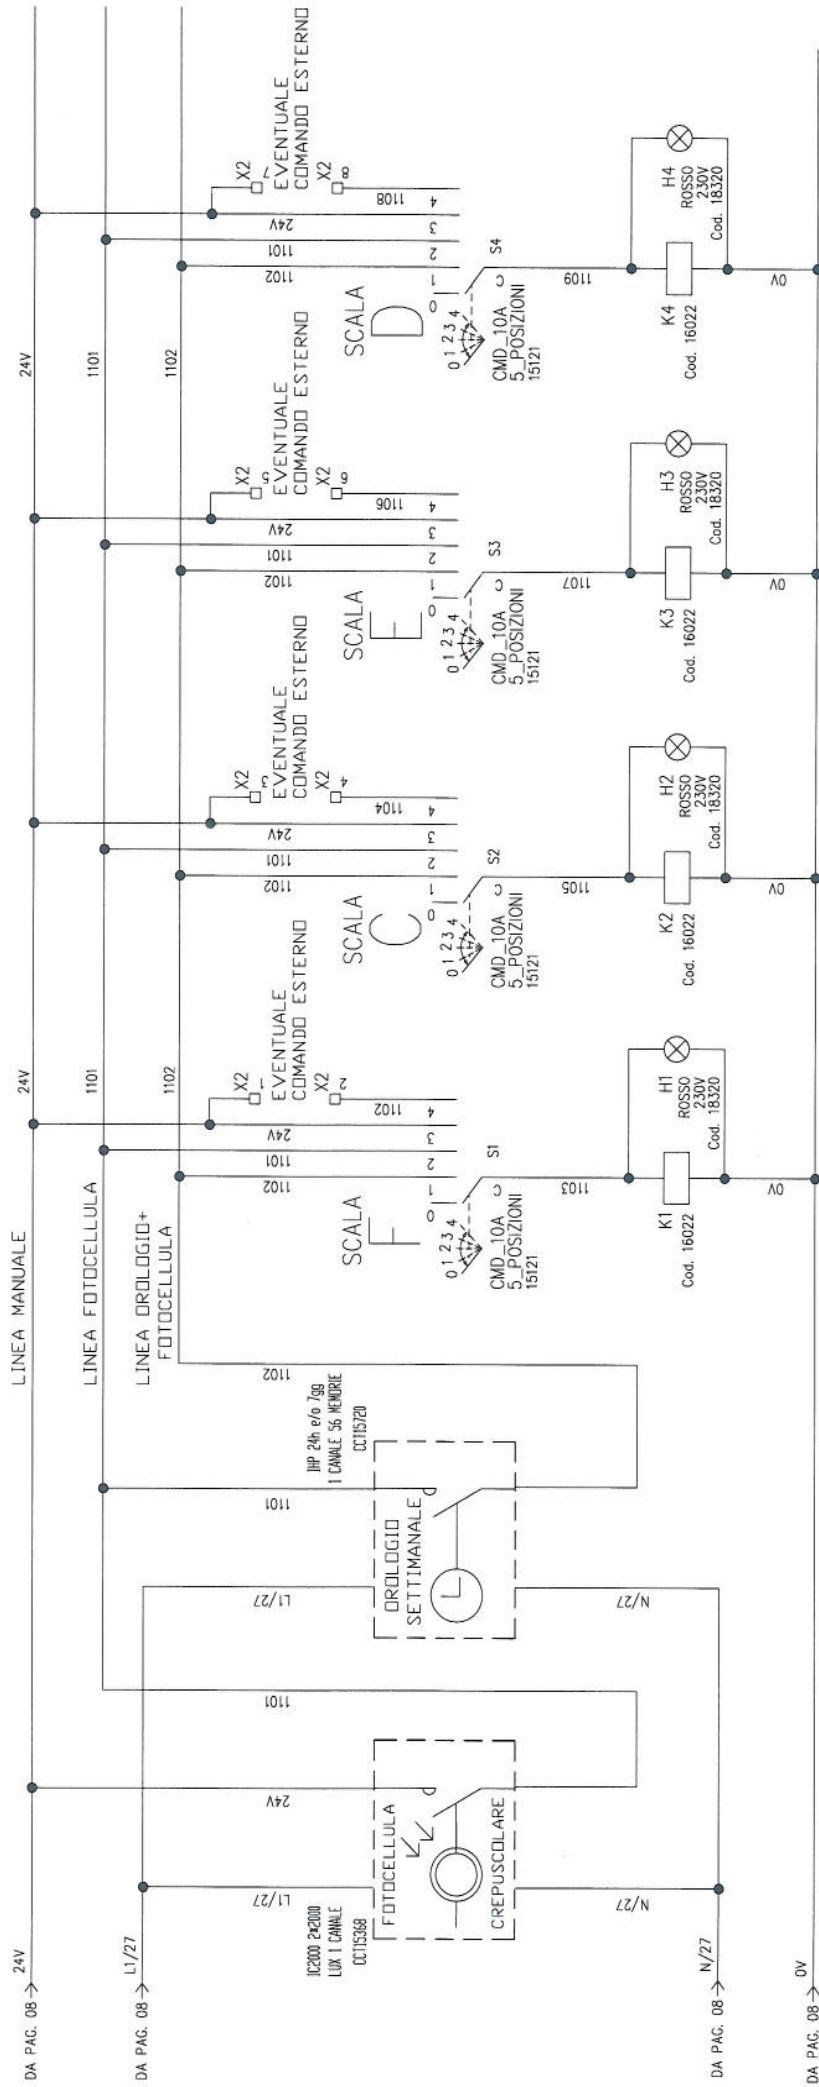

CAVO 7G1,5 X COMANDO LUCI SCALE DA PORTINERIA
 1) scala E
 2) scala D
 3) scala F
 4) scala C
 5) N Comune
 6) SCORTA
 7) SCORTA

COMUTATORI CINQUE POSIZIONI
 0) SPENTO
 1) AUTOMATICO DA FOTOCELLULA + OROLOGIO
 2) AUTOMATICO DA FOTOCELLULA
 3) ACCENSIONE MANUALE
 4) EVENTUALE ACCENSIONE ESTERNA



REV. DATA		OGGETTO MODIFICA		APPR.		CONTR.		R.B.		R.B.	
2	24/09/2009	COME COSTRUITO									
1	19/07/2009	EMISSIONE PER APPROVAZIONE									
N. DIS. 09.91.01-SC-04			SCHEMA SC-04			N. DIS. 09.91.01-SC-04			TOT. FOGLI 13		
TITOLO SCHEMA AUSILIARI QUADRO			IMPIANTO QEO4 QILUCE OSPEDALE SESTO SAN GIOVANNI			FOGLIO 11			SEQUE 12		
Elektronorm											
N. ARCH. SERVER/TORINO/COMESSE. 2009											

00 01 02 03 04 05 06 07 08 09 10 11 12 13 14 15 16 17 18 19

A B C D E F G H I J K L

DA PAG. 08 → 24V
 DA PAG. 08 ← L1/27
 DA PAG. 08 ← N/27
 DA PAG. 08 ← 0V

LINEA MANUALE
 LINEA FOTOCELLULA
 LINEA OROLOGIO+ FOTOCELLULA
 LINEA DROLOGIO+ FOTOCELLULA

SCALA C
 SCALA D
 SCALA E
 SCALA F

EVENTUALE COMANDO ESTERNO
 EVENTUALE COMANDO ESTERNO
 EVENTUALE COMANDO ESTERNO
 EVENTUALE COMANDO ESTERNO

12300 2x2000 LUX 1 CANALE OCT15368
 IIP 24h vfo 7gb 1 CANALE 36 MEMORIE OCT15720

OROLOGIO SETTIMANALE
 CREPUSCOLARE


H1 ROSSO 230V Cod. 18.320
 H2 ROSSO 230V Cod. 18.320
 H3 ROSSO 230V Cod. 18.320
 H4 ROSSO 230V Cod. 18.320

K1 Cod. 16.022
 K2 Cod. 16.022
 K3 Cod. 16.022
 K4 Cod. 16.022

CMD_10A 5-POSIZIONI 15121
 CMD_10A 5-POSIZIONI 15121
 CMD_10A 5-POSIZIONI 15121
 CMD_10A 5-POSIZIONI 15121

SEPARANTE METATA LA RIPRODUZIONE E LA DIVULGAZIONE A TERZI SENZA LA NOSTRA SPECIFICA AUTORIZZAZIONE SCRITTA - WITHOUT EXPRESS PERMISSION IS FORBIDDEN TO RIPRODUCE AND GIVE OUT THIS DRAWING

R.D.P.F. S.r.l.

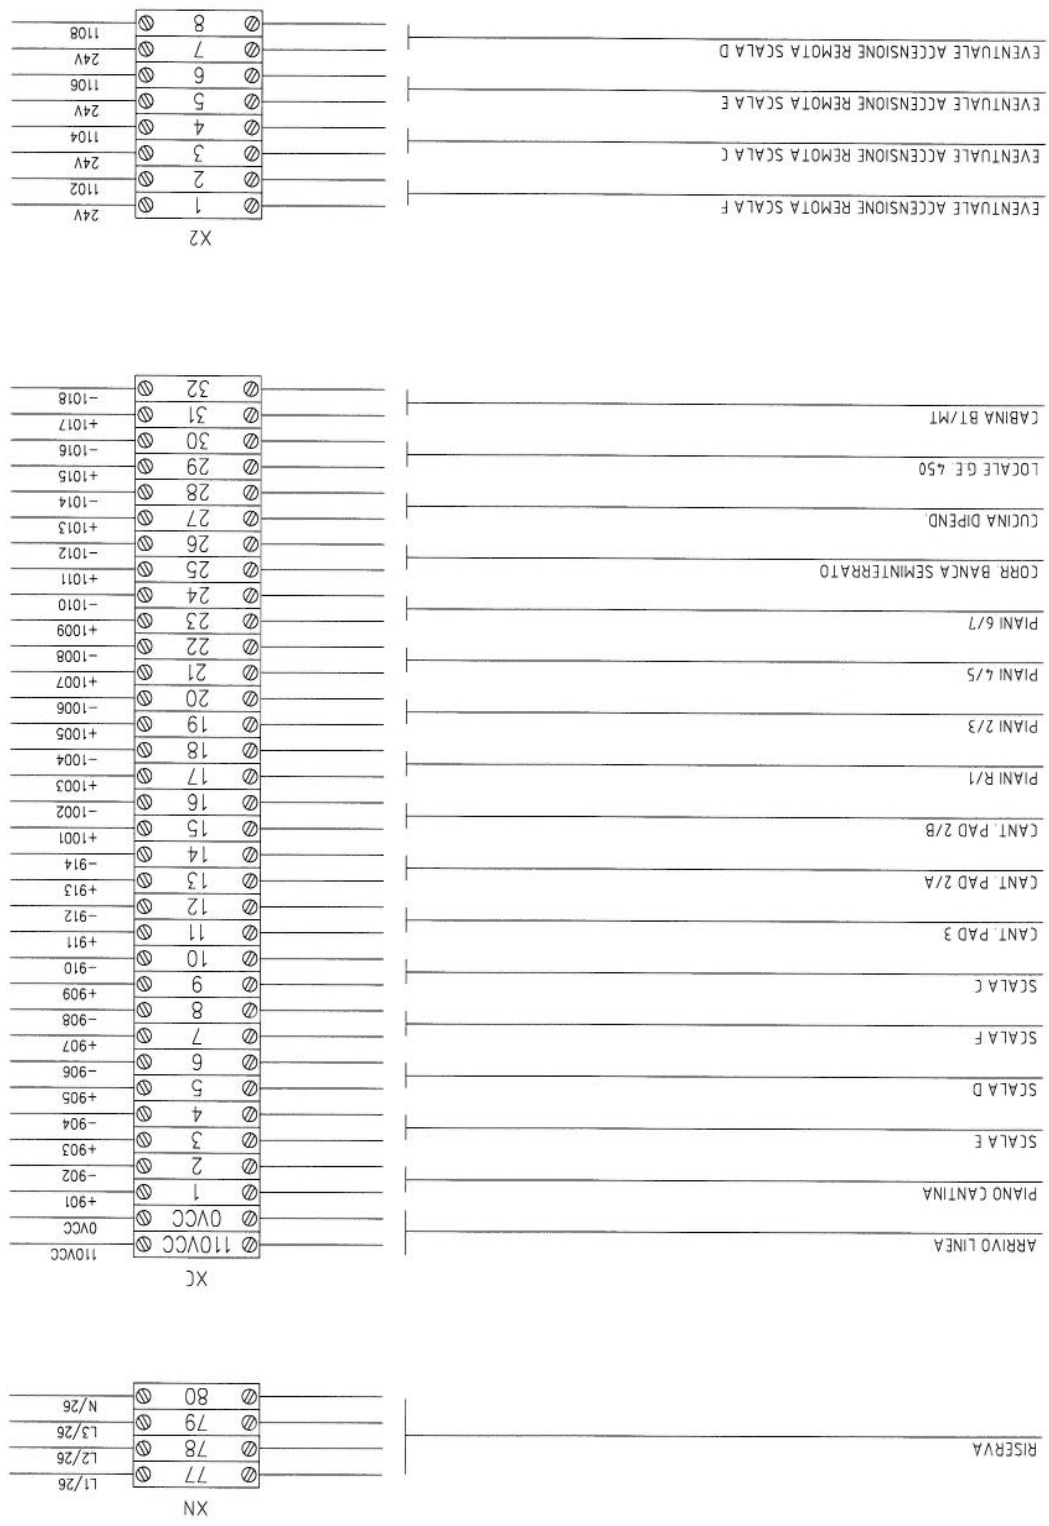

	24/09/2009	COME COSTRUITO		N. DIS.	09 91 01 - SC - 04
REV.	1	19/01/2009	OGGETTO MODIFICA	SCHEMA	SC-04
DATA				FUOGIO	13
				SEGUE	13
				TOT. FOGLI	13
			TITOLO MORSETTIERE XN-XUPS IMPIANTO GE04 GLUCE OSPEDALE SESTO SAN GIOVANNI		
N. ARCH. SERVER/TECNICO/COMESSE 2009					

00 01 02 03 04 05 06 07 08 09 10 11 12 13 14 15 16 17 18 19

A B C D E F G H I J K L